

**PEMERINTAH KABUPATEN PESIR SELATAN
DINAS PENDIDIKAN DAN KEBUDAYAAN**

Jl. H. Agus Salim - PAINAN

AS BUILT DRAWING

KEGIATAN :

PEMBANGUNAN RUANG IBADAH

PEKERJAAN :

PEMBANGUNAN MUSHOLA SDN 14 PANCUNG SOAL

LOKASI :

KECAMATAN PANCUNG SOAL

KONTRAKTOR :

CV. KAMSI BERSAUDARA

2019



DINAS PENDIDIKAN DAN KEBUDAYAAN
KABUPATEN PESIR SELATAN



AS BUILD DRAWING

PEMBANGUNAN MUSHOLA SDN 14 PANCUNG SOAL

KECAMATAN PANCUNG SOAL

8 MEI 2019

TOL. KONTRAK


NO KONTRAK

KONTRAKTOR

PENGAWAS LAPANGAN

NO. LEMBAR

JUMLAH LEMBAR

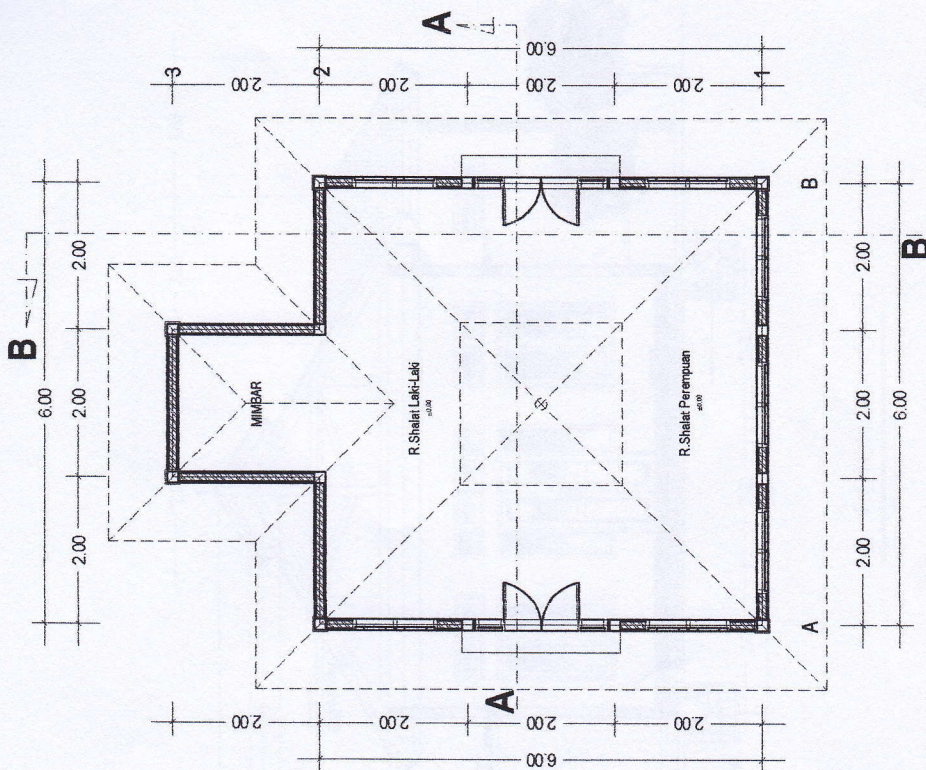

DENAH MUSHALLA
SKALA 1 : 100

DIPERIKSA OLEH:

PENGAWAS LAPANGAN DINAS PEKERJAAN UMUM DAN PENATAAN RUANG

JUNDAHYO ANGGA BUTRA, A.Md
NIP. 19960605 201903 1 001

DIBUSUN OLEH:
KONTRAKTOR
CV. KAMSI BERSAUDARA

MARSIKAL
DIREKTUR



DINAS PENDIDIKAN DAN KEBUDAYAAN
KABUPATEN PESIR SELATAN



AS BUILD DRAWING

PEMBANGUNAN MUSHOLA SDN 14 PANCUNG SOAL

KECAMATAN PANCUNG SOAL

TGL. KONTRAK 8 MEI 2019


NO KONTRAK 420178PK-APBIDPK-SARANA SDV/2019

KONTRAKTOR CV. KAMSI BERSAUDARA

PENGAWAS LAPANGAN DINAS PEKERJAAN UMUM DAN PENATAAN RUANG

NO. LEMBAR

JUMLAH LEMBAR

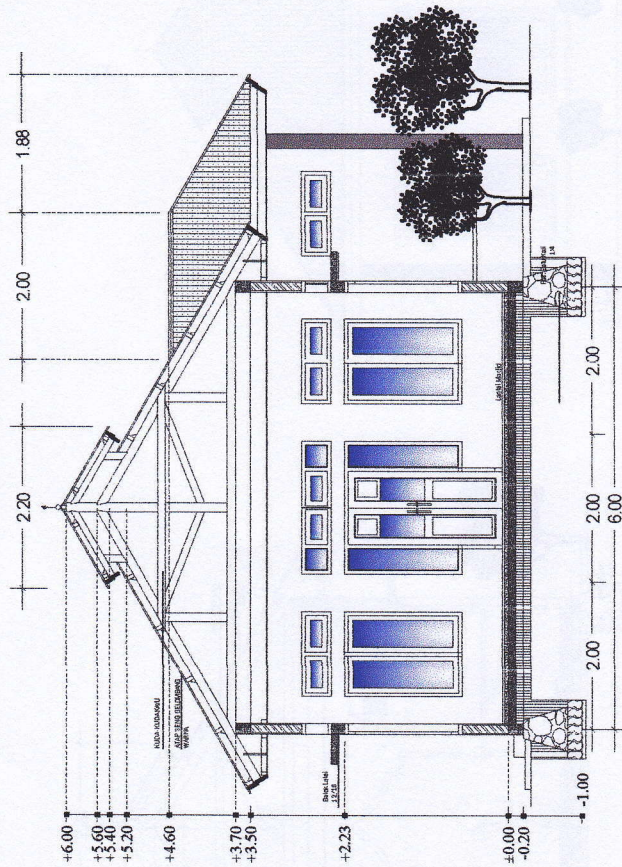

POTONGAN B-B

SKALA 1 : 100

DIPERIKSA OLEH:

PENGAWAS LAPANGAN DINAS PEKERJAAN UMUM DAN PENATAAN RUANG

JUNDIRYO ANGGA PUTRA, A.Md

NIP. 19960605 201903 1 001

DISUSUN OLEH:
KONTRAKTOR
CV. KAMSI BERSAUDARA

MARSUKAL

DIREKTUR



DINAS PENDIDIKAN DAN KEBUDAYAAN
KABUPATEN PESISIR SELATAN



AS BUILD DRAWING

PEMBANGUNAN MUSHOLA SDN 14 PANCUNG SOAL

KECAMATAN PANCUNG SOAL

TGL. KONTRAK

NO KONTRAK

KONTRAKTOR

PENGAWAS LAPANGAN

NO. LEMBAR


JUMLAH LEMBAR

8 MEI 2019

420/17/SPK-APB/DPK-SAFANA SD/V/2019


CV. KAMSI BERSAUDARA

DINAS PEKERJAAN UMUM DAN PENATAAN RUANG

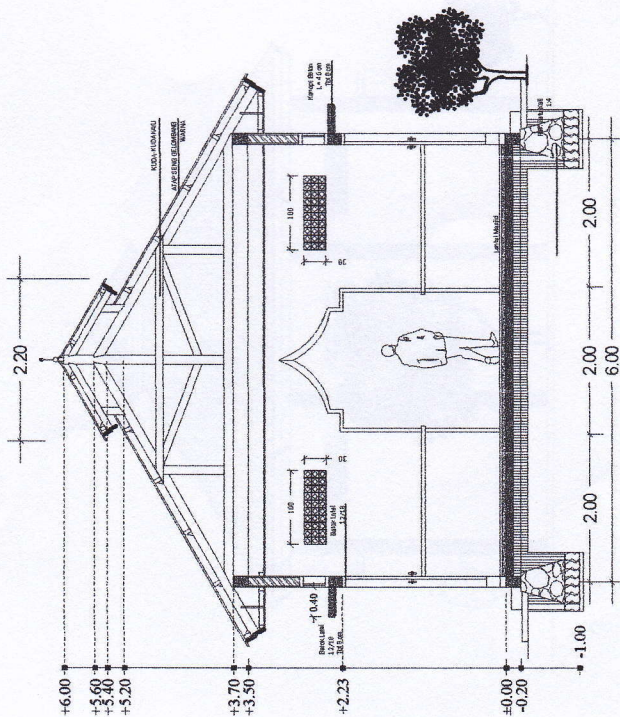

POTONGAN A-A

SKALA 1 : 100

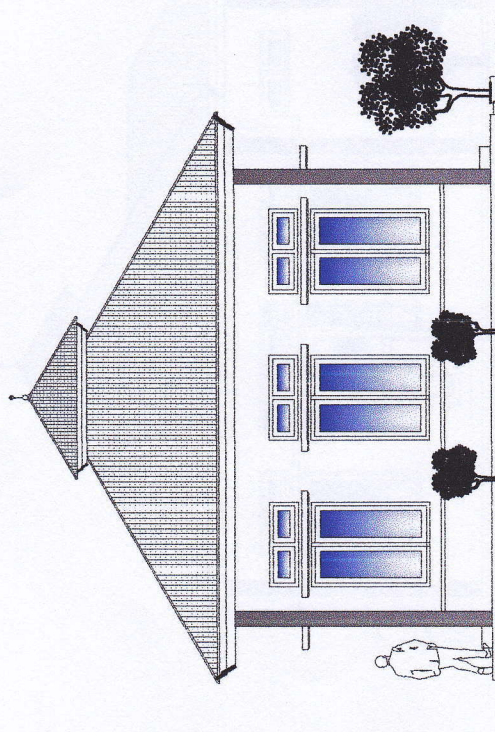

TAMPAK DEPAN

SKALA 1 : 100

DIPERIKSA OLEH:

PENGAWAS LAPANGAN DINAS PEKERJAAN UMUM DAN PENATAAN RUANG

JUNDIRNO ANGGA PUTRA, A.Md
NIP. 19960603 201903 1 001

DISUSUN OLEH:

KONTRAKTOR
CV. KAMSI BERSAUDARA

MARSUKI
DIREKTUR



DINAS PENDIDIKAN DAN KEBUDAYAAN
KABUPATEN PESIR SELATAN



AS BUILD DRAWING

PEMBANGUNAN MUSHOLA SDN 14 PANCUNG SOAL

KECAMATAN PANCUNG SOAL

8 MEI 2019

TGL. KONTRAK

42017/SPK-APED/DPK-SARANA SDV/2019

NO KONTRAK

CV. KANSI BERSAUDARA


KONTRAKTOR

DINAS PEKERJAAN UMUM DAN PENATAAN RUANG

PENGAWAS LAPANGAN

NO. LEMBAR

JUMLAH LEMBAR

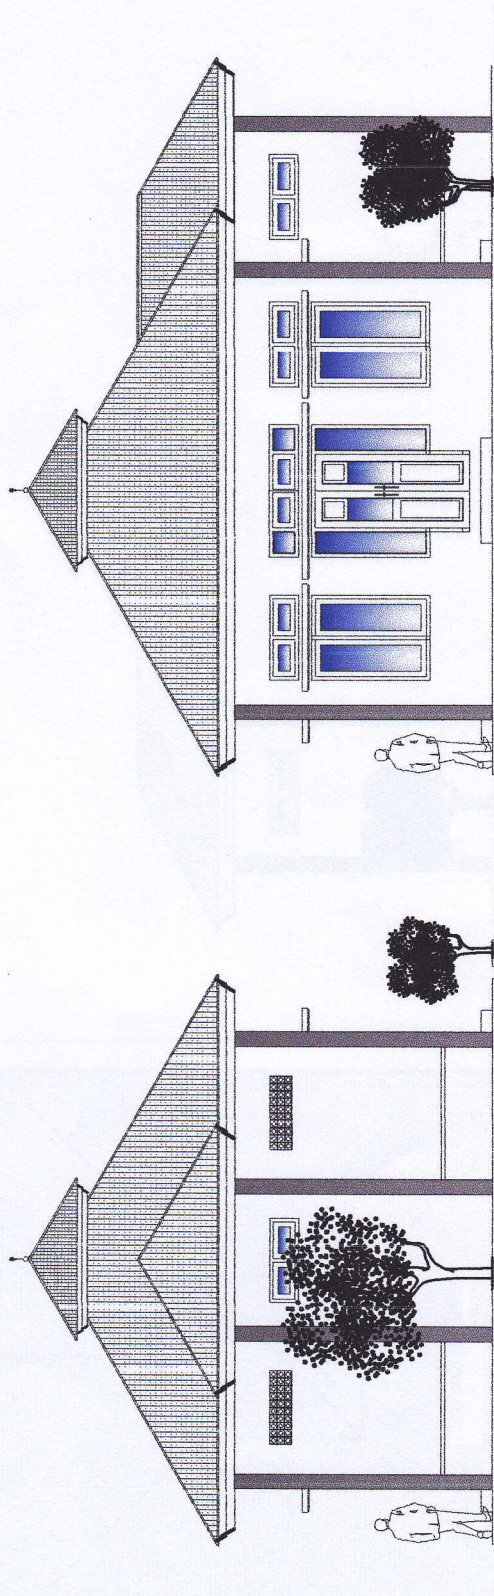

TAMPAK BELAKANG

SKALA 1 : 100

TAMPAK S.KANAN

SKALA 1 : 100

DIPERIKSA OLEH:

PENGAWAS LAPANGAN DINAS PEKERJAAN UMUM DAN PENATAAN RUANG

[Signature]

JUNDRONINGGA PUTRA, A.Md
NIP. 19960605 201903 1 001

DISUSUN OLEH:
KONTRAKTOR
CV. KANSI BERSAUDARA

[Signature]

MARTAL
DIREKTUR



DINAS PENDIDIKAN DAN KEBUDAYAAN
KABUPATEN PESIR SELATAN



AS BUILD DRAWING

PEMBANGUNAN MUSHOLA SDN 14 PANCUNG SOAL

KECAMATAN PANCUNG SOAL

TGL KONTRAK

8 MEI 2019

NO KONTRAK

420/17/SPK-APED/DPK-SARANA SDV/2019

KONTRAKTOR


CV. KAMSI BERSAUDARA

PENGAWAS LAPANGAN

DINAS PEKERJAAN UMUM DAN PENATAAN RUANG


NO LEMBAR

JUMLAH LEMBAR

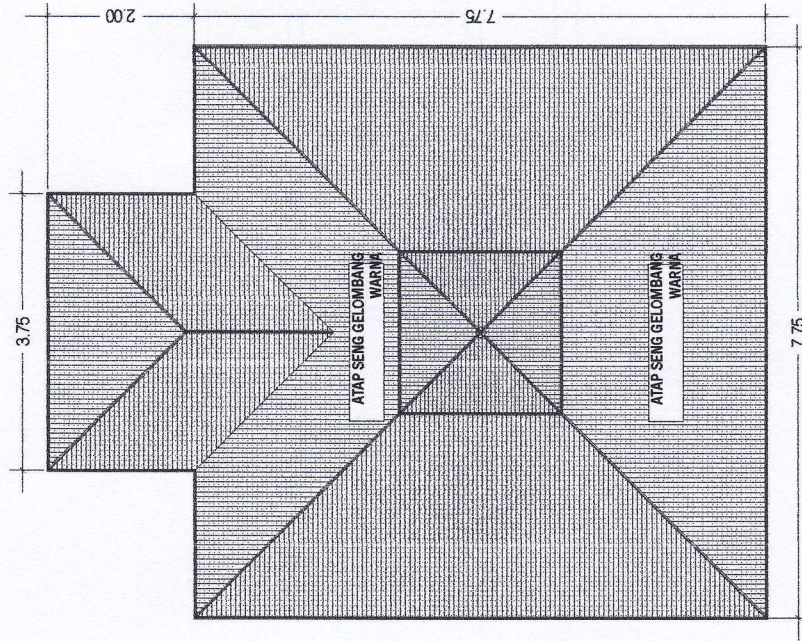

TAMPAK ATAS

SKALA 1 : 100

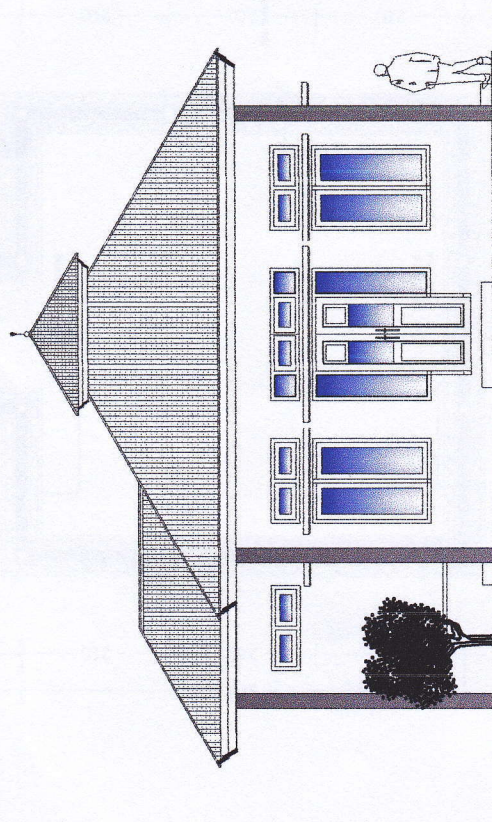

TAMPAK S.KIRI

SKALA 1 : 100

DIPERIKSA OLEH:

PENGAWAS LAPANGAN DINAS PEKERJAAN UMUM DAN PENATAAN RUANG

JUNDIRYANINGGA PUTRA, A.Md

NIP. 19960605 201903 1 001

DISUSUN OLEH:
KONTRAKTOR
CV. KAMSI BERSAUDARA

MARSIKAL

DIREKTUR



DINAS PENDIDIKAN DAN KEBUDAYAAN
KABUPATEN PESIR SELATAN



AS BUILD DRAWING

PEMBANGUNAN MUSHOLA SDN 14 PANCUNG SOAL

KECAMATAN PANCUNG SOAL

8 MEI 2019

TGL. KONTRAK


NO KONTRAK

KONTRAKTOR

PENGAWAS LAPANGAN

NO. LEMBAR

JUMLAH LEMBAR

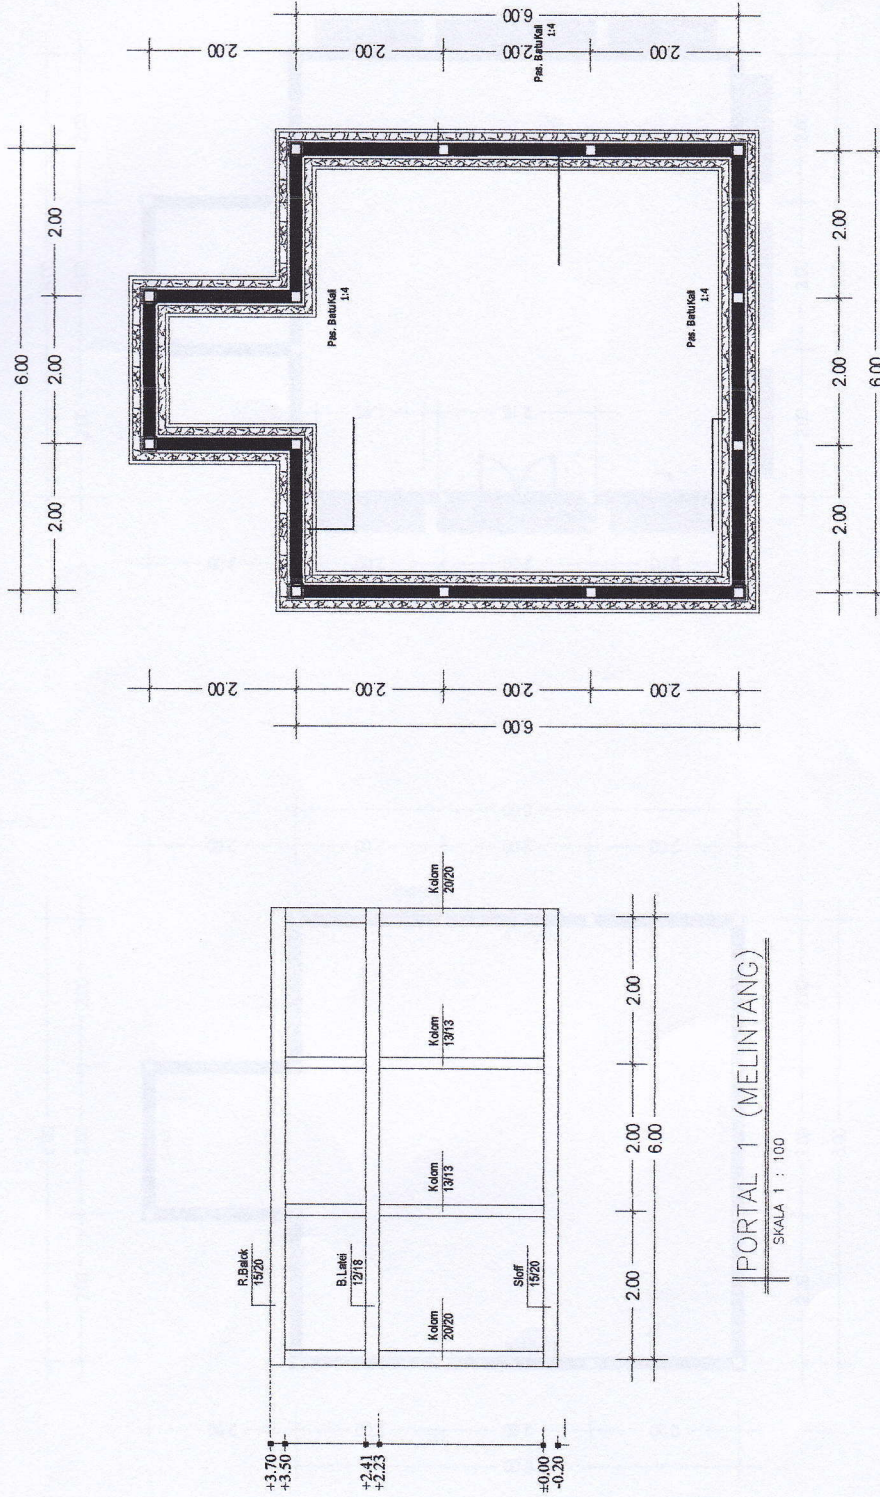

DENAH PONDASI
SKALA 1 : 100

PORTAL 1 (MELINTANG)
SKALA 1 : 100

DIPERIKSA OLEH:

PENGAWAS LAPANGAN DINAS PEKERJAAN UMUM DAN PENATAAN RUANG

[Signature]

JUNDIRNO RIGGA PUTRA, A.Md
NIP. 19960605 201903 1 001

DISUSUN OLEH:

KONTRAKTOR

CV. KAMSIBERSAUDARA

[Signature]

NARSICAL
DIREKTUR



DINAS PENDIDIKAN DAN KEBUDAYAAN
KABUPATEN PESIR SELATAN



AS BUILD DRAWING

PEMBANGUNAN MUSHOLA SDN 14 PANCUNG SOAL

KECAMATAN PANCUNG SOAL

TGL. KONTRAK

8 MEI 2019
42017/SPK-APBD/DPK-SARANA SDV/2019

NO KONTRAK

KONTRAKTOR


CV. KAMSI BERSAUDARA

PENGAWAS LAPANGAN


DINAS PEKERJAAN UMUM DAN PENATAAN RUANG

NO. LEMBAR

JUMLAH LEMBAR

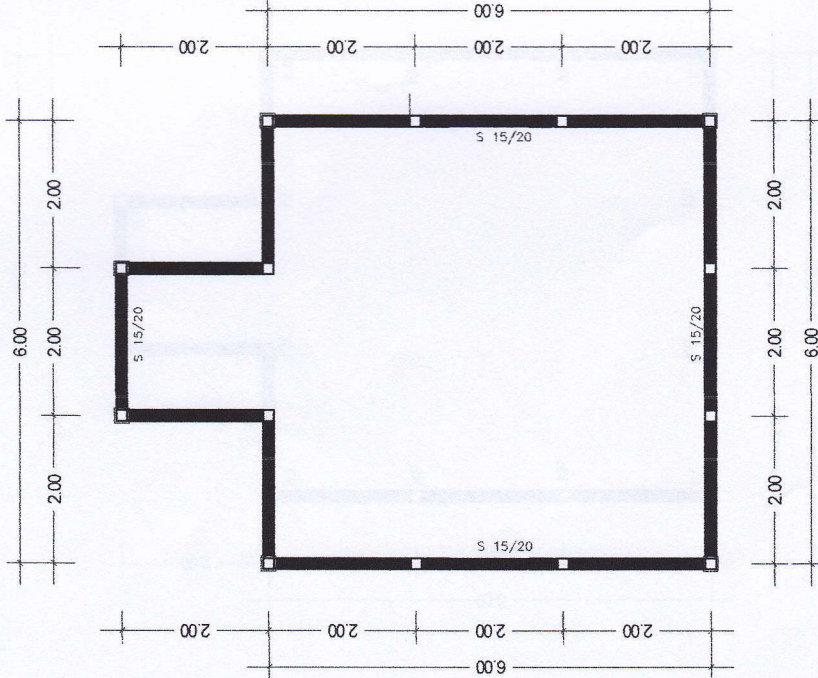

D. RENCANA SLOFF
(15/20)
SKALA 1 : 100

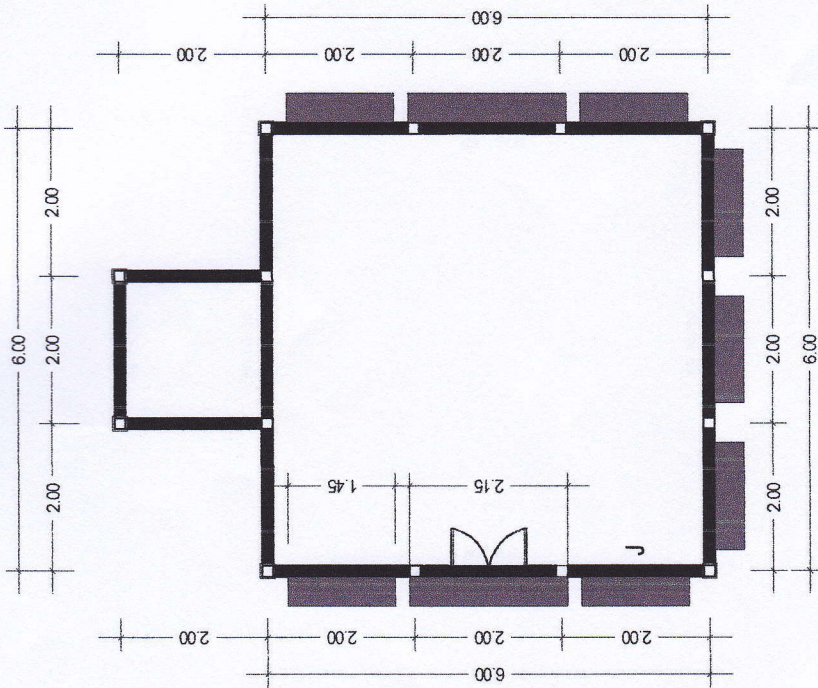

D.B.LATEI & KANOPI BETON
(12/18)
SKALA 1 : 100

DIPERIKSA OLEH:

PENGAWAS LAPANGAN DINAS PEKERJAAN UMUM DAN PENATAAN RUANG

DISUSUN OLEH:

KONTRAKTOR

CV. KAMSI BERSAUDARA

JUNDIRA SUGGA PUTRA, A.Md
NIP. 19960605 201903 1 001

MARSIKAL
DIREKTUR



DINAS PENDIDIKAN DAN KEBUDAYAAN
KABUPATEN PESIR SELATAN



AS BUILD DRAWING

PEMBANGUNAN MUSHOLA SDN 14 PANCUNG SOAL

KECAMATAN PANCUNG SOAL

TGL. KONTRAK 8 MEI 2019


NO KONTRAK 420/17/SPK-APB/DPK-SARANA SDV/2019

KONTRAKTOR CV. KAMSI BERSAUDARA

PENGAWAS LAPANGAN DINAS PEKERJAAN UMUM DAN PENATAAN RUANG

NO. LEMBAR

JUMLAH LEMBAR

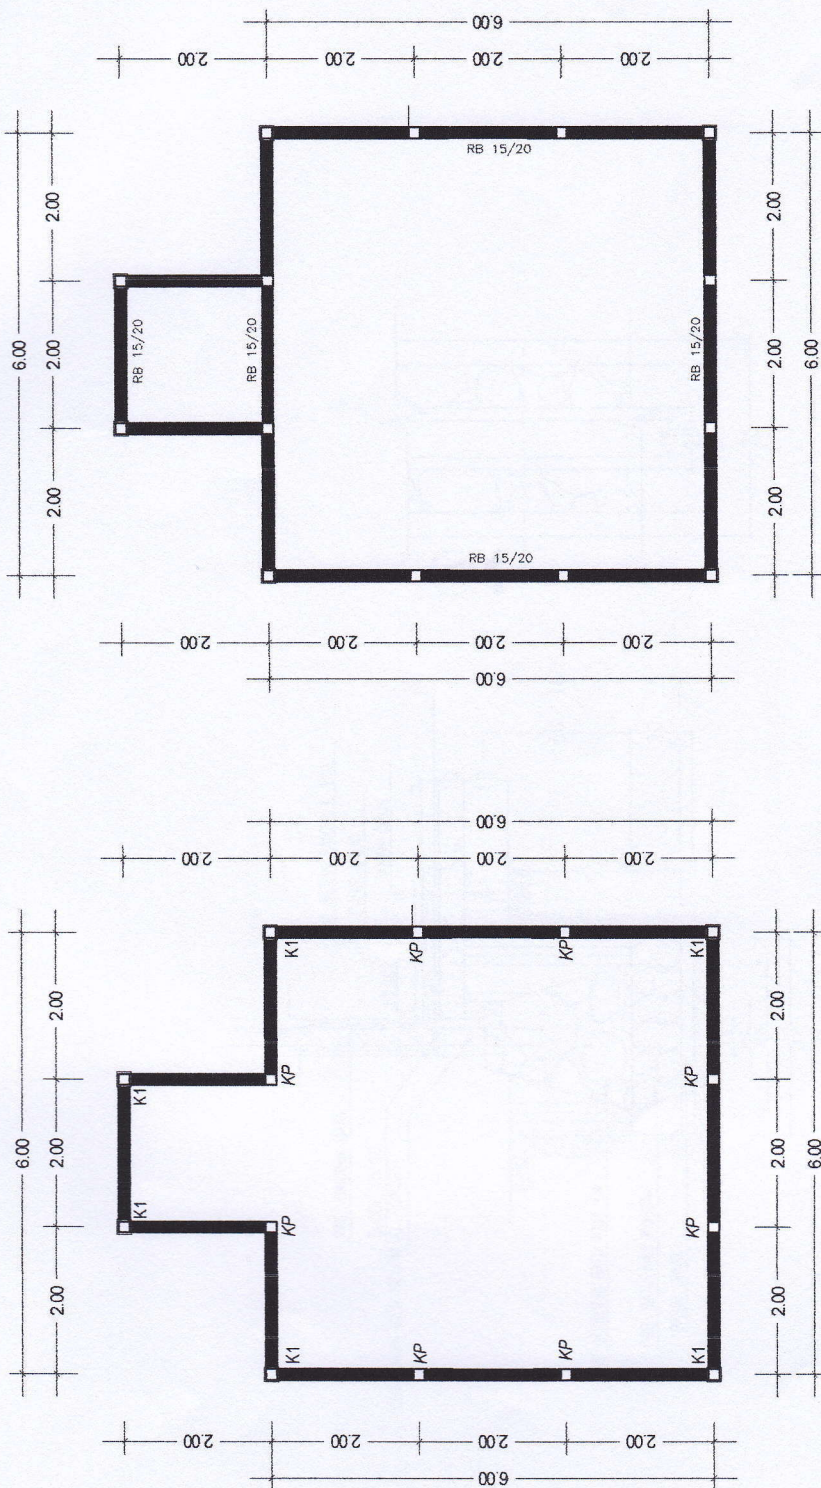

D. RENCANA KOLOM
SKALA 1 : 100

D. RENCANA R. BALOK
(15/20)
SKALA 1 : 100

DIPERIKSA OLEH:

PENGAWAS LAPANGAN DINAS PEKERJAAN UMUM DAN PENATAAN RUANG

[Signature]

JUNDRIGO ANGGA PUTRA, A.Md
NIP. 19960603 201903 1 001

DISUSUN OLEH:

KONTRAKTOR
CV. KAMSI BERSAUDARA

[Signature]

MARSIKAL
DIREKTUR



DINAS PENDIDIKAN DAN KEBUDAYAAN
KABUPATEN PESIR SELATAN



AS BUILD DRAWING

PEMBANGUNAN MUSHOLA SDN 14 PANCUNG SOAL

KECAMATAN PANCUNG SOAL

8 MEI 2019

TGL. KONTRAK

420/178PK-APBD/DPK-SARANA SD/VI/2019

NO KONTRAK

CV. KAMSI BERSAUDARA


KONTRAKTOR

DINAS PEKERJAAN UMUM DAN PENATAAN RUANG

PENGAWAS LAPANGAN


NO. LEMBAR

JUMLAH LEMBAR

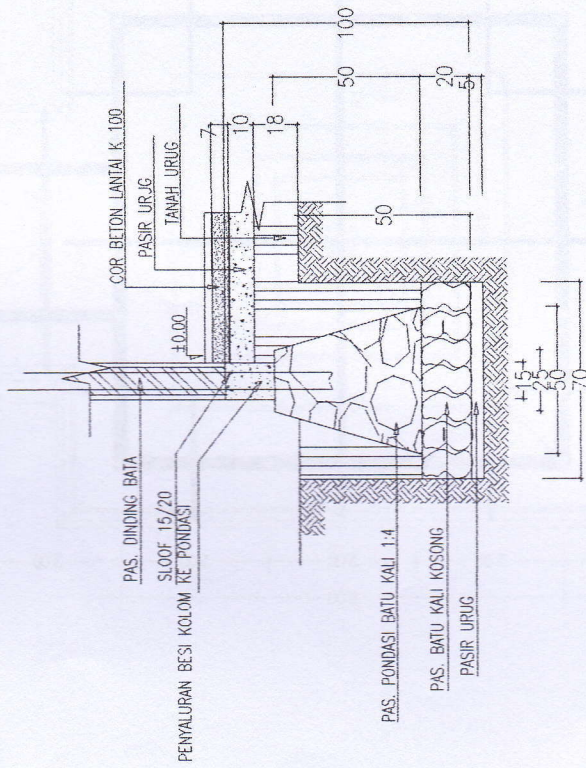

POTONGAN A

SKALA 1 : 25

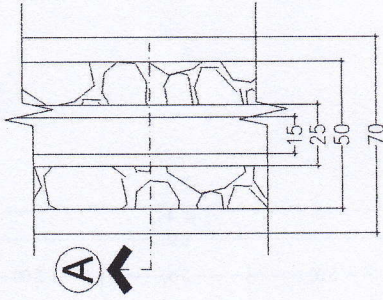

DETAIL PONDASI BATU KALI

SKALA 1 : 25

DIPERIKSA OLEH:

PENGAWAS LAPANGAN DINAS PEKERJAAN UMUM DAN PENATAAN RUANG

DISUSUN OLEH:
KONTRAKTOR
CV. KAMSI BERSAUDARA

MARSIKAL
DIREKTUR

JUNDRIO ANGGA PUTRA, A.Md
NIP. 19960603 241903 1 001



DINAS PENDIDIKAN DAN KEBUDAYAAN
KABUPATEN PESIR SELATAN



AS BUILD DRAWING

PEMBANGUNAN MUSHOLA SDN 14 PANCUNG SOAL

KECAMATAN PANCUNG SOAL

8 MEI 2019

TGL. KONTRAK

NO KONTRAK

42017SPK-APBD/DPK-SARANA SD/V/2019


KONTRAKTOR

CV. KAMSI BERSAUDARA

PENGAWAS LAPANGAN

NO. LEMBAR

JUMLAH LEMBAR

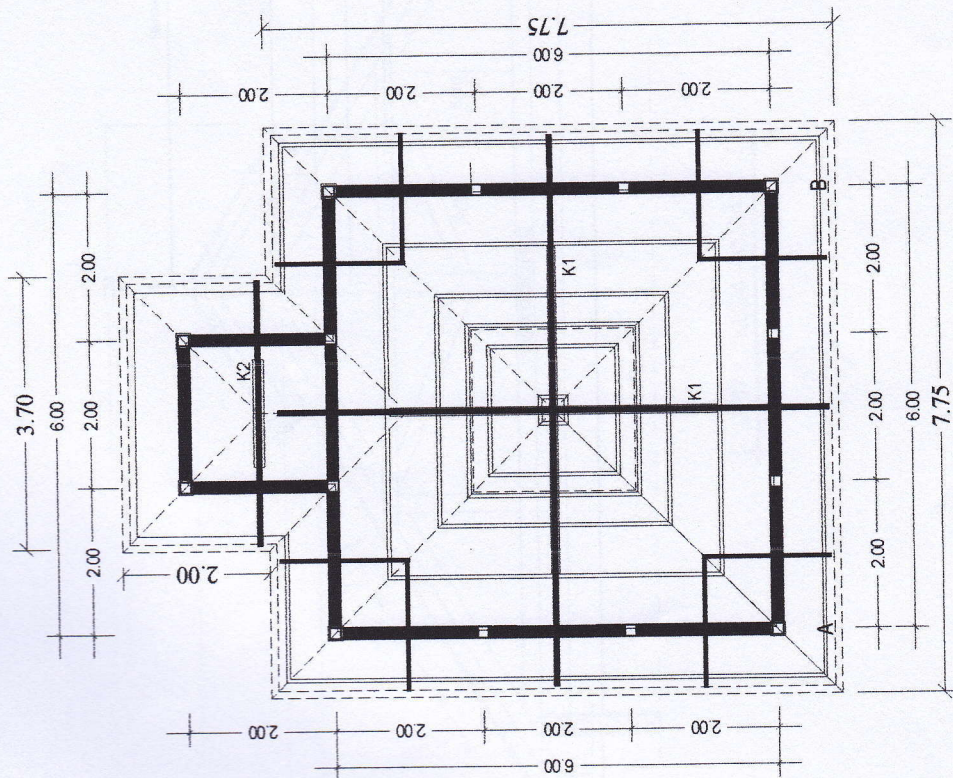

RENCANA KAP ATAP

SKALA 1 : 100

DIPERIKSA OLEH:

PENGAWAS LAPANGAN DINAS PEMERJAAN UMUM DAN PENATAAN RUANG

JUNDRYO ANGGIA PUTRA A.Md

NIP. 19960605 201903 1 001

DISUSUN OLEH:
KONTRAKTOR
CV. KAMSI BERSAUDARA

MARSIKAL

DIREKTUR