



DINAS PENDIDIKAN DAN KEBUDAYAAN

KABUPATEN PESIR SELATAN

Alamat Jalan H. Agus Salim - Painan Telp. (0751) 21602

Pembangunan Pagar Sekolah SD

KEC. IV JURAI

T.A 2019

AS BUILD DRAWING

NO. KONTRAK	:	420/ 48 /SPK-APBD/DPK-SARANA-SD/X/2019
TANGGAL	:	7 Oktober 2019
KEGIATAN	:	Pembangunan Pagar Sekolah SD
PEKERJAAN	:	Pembangunan Pagar Sekolah SD Negeri No.07 Salido
LOKASI	:	Kec. IV Jurai

Kontraktor Pelaksana

CV. ZEIN KARYA

PENGAWAS DINAS PEKERJAAN UMUM DAN PENATAAN RUANG
KABUPATEN PESIR SELATAN

PAINAN 2019


PEMERINTAH KABUPATEN PESIR SELATAN
DINAS PENDIDIKAN DAN KEBUDAYAAN
Jalan H. Agus Salim - Painan Telp. (0756) 21602

AS BUILT DRAWING

PEMBANGUNAN PAGAR SDN 07 SALIDO

LOKASI
KECAMATAN IV JURAI KAB. PESIR SELATAN

NO. KONTRAK : 420/ 46 /SPK-APBD/DPK-SARANA.SD/X/2019
TANGGAL : 7 Oktober 2019
KONTRAKTOR : CV. ZEIN KARYA
PENGAWAS : DINAS PEKERJAAN UMUM DAN PENATAAN RUANG
Mulai : 07 Oktober 2019
Selesai :

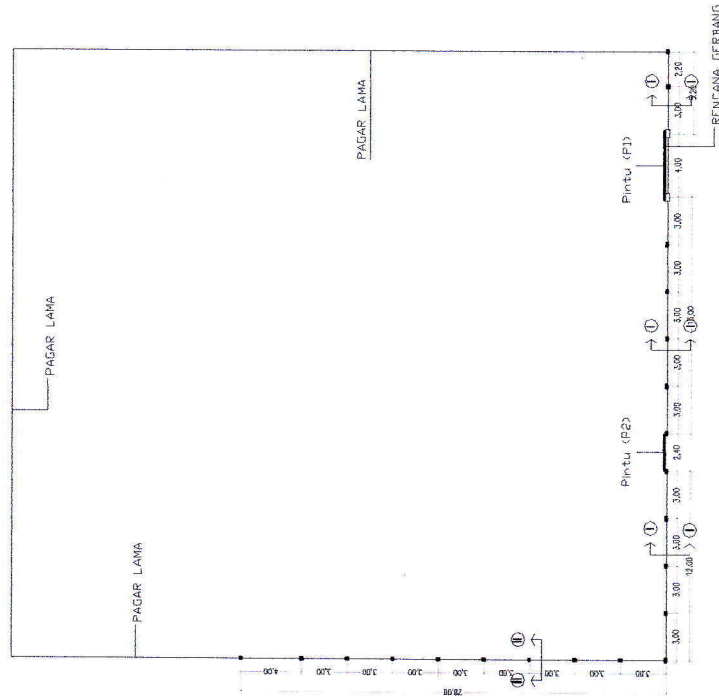

DENAH RENCANA

SKALA 1 : 250

DIPERIKSA :
PENGAWAS LAPANGAN
Dinas Pekerjaan Umum dan Penataan Ruang

[Signature]

DON HELIADI

NIP. 19620206 1987811 1 001

DISUSUN :
KONTRAKTOR PELAKSANA
CV. ZEIN KARYA

[Signature]

EFENDAL ZEIN.S.Pi

DIREKTUR

PATYAN

PEMERINTAH KABUPATEN PESIR SELATAN
DINAS PENDIDIKAN DAN KEBUDAYAAN
Jalan H. Agus Salim - Painan Telp. (0756) 21602

AS BUILT DRAWING

PEMBANGUNAN PAGAR SDN 07 SALIDO

LOKASI

KECAMATAN IV JURAI KAB. PESIR SELATAN

NO. KONTRAK : 420/ 46 /SPK-APBD/DPK-SARANA.SD/X/2019


TANGGAL : 7 Oktober 2019

KONTRAKTOR : CV. ZEIN KARYA

PENGAWAS : DINAS PEKERJAAN UMUM DAN PENATAAN RUANG

Mulai : 07 Oktober 2019

Selesai :

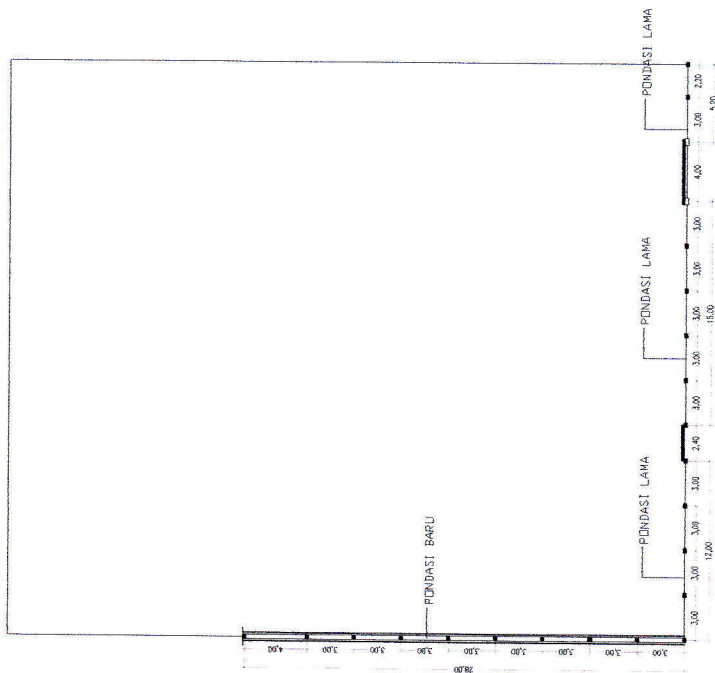

RENCANA PONDASI

SKALA 1 : 250

DIPERIKSA :

PENGAWAS LAPANGAN

Dinas Pekerjaan Umum dan Penataan Ruang

Don Helmiadi

DON HELMIADI

NIP . 19620206 1987811 1 001

DISUSUN :

KONTRAKTOR PELAKSANA

CV. ZEIN KARYA

Erfynal Zein, S.Pt

ERFYNAL ZEIN, S.Pt

DIREKTUR

PAINAN

PEMERINTAH KABUPATEN PESISIR SELATAN
DINAS PENDIDIKAN DAN KEBUDAYAAN
Jalan H. Agus Salim - Painan Telp. (0756) 21602

AS BUILT DRAWING

PEMBANGUNAN PAGAR SDN 07 SALIDO

LOKASI

KECAMATAN IV JURAI KAB. PESISIR SELATAN

NO. KONTRAK : 420/ 46 /SPK-APBD/DPK-SARANA.SD/X/2019


TANGGAL : 7 Oktober 2019

KONTRAKTOR : CV. ZEIN KARYA

PENGAWAS : DINAS PEKERJAAN UMUM DAN PENATAAN RUANG


Mulai : 07 Oktober 2019

Selesai :

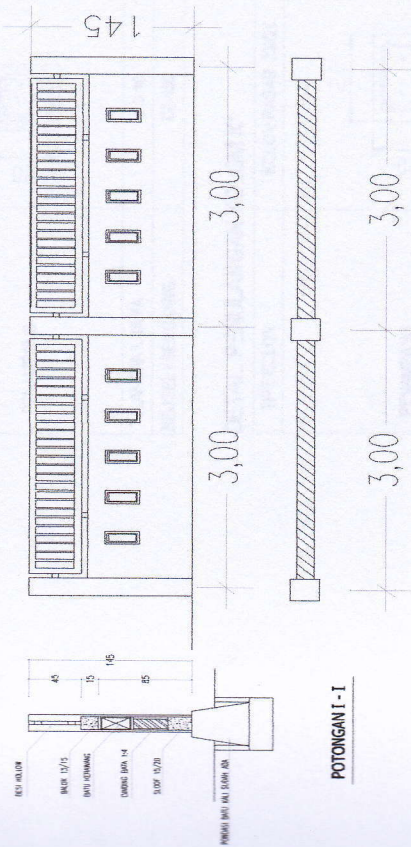

TAMPAK PAGAR TYPE 1

SKALA 1 : 50

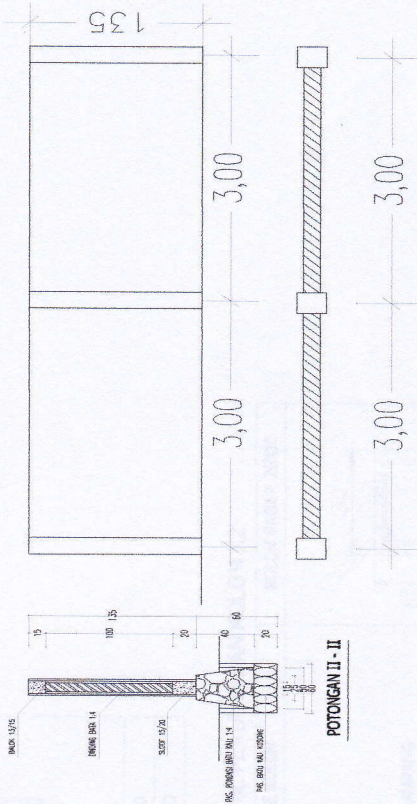

TAMPAK PAGAR TYPE 2

SKALA 1 : 50

DIPERIKSA :

PENGAWAS LAPANGAN
Dinas Pekerjaan Umum dan Penataan Ruang

Don Heliadi

DON HELIADI

NIP. 19620206 1987811 1 001

DISUSUN :
O. Z KONTRAKTOR PELAKSANA

CV. ZEIN KARYA

Ernyal Zein SPT

ERNYAL ZEIN SPT

DIREKTUR

BALAI

PEMERINTAH KABUPATEN PESISIR SELATAN
DINAS PENDIDIKAN DAN KEBUDAYAAN
Jalan H. Agus Salim - Pailan Telp. (0756) 21602

AS BUILT DRAWING

PEMBANGUNAN PAGAR SDN 07 SALIDO

LOKASI

KECAMATAN IV JURAI KAB. PESISIR SELATAN

NO. KONTRAK : 420/ 46 /SPK-APBD/DPK-SARANA.SD/X/2019

TANGGAL : 7 Oktober 2019



KONTRAKTOR : CV. ZEIN KARYA

PENGAWAS : DINAS PEKERJAAN UMUM DAN PENATAAN RUANG


Mulai : 07 Oktober 2019

Selesai :


DETAIL PENJULANGAN BALOK

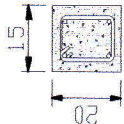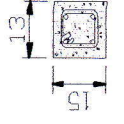TIPE BALOK	S. DO = 15X20	BA. CK 13X' 5
PENAMPANG		
J. LANGKAJAYA	4 x 10	4 D 13
BEUGEL / SENGKANG	D8-150	D8-150

DETAIL PENJULANGAN KOLOM K

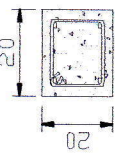TIPE KOLOM	KOLOM PAGAR 20X20
PENAMPANG	
TULANGAN JAJA	4 D 13
BEUGEL / SENGKANG	D8-150

DETAIL PENJULANGAN KOLOM K2

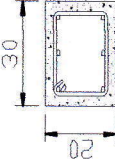TIPE KOLOM	KOLOM PAGAR 20X30
PENAMPANG	
J. LANGKAJAYA	4 x 10
BEUGEL / SENGKANG	D8-150

DIPERIKSA :

PENGAWAS LAPANGAN
Dinas Pekerjaan Umum dan Penataan Ruang



DON HELIADI

NIP. 19620206 1987811 1 001

DISUSUN :
KONTRAKTOR PELAKSANA
CV. ZEIN KARYA


EFRINAL ZEIN SPT
DIREKTUR

PEMERINTAH KABUPATEN PESIR SELATAN
DINAS PENDIDIKAN DAN KEBUDAYAAN
Jalan H. Agus Salim - Painan Telp. (0756) 21602

AS BUILT DRAWING

PEMBANGUNAN PAGAR SDN 07 SALIDO

LOKASI

KECAMATAN IV JURAI KAB. PESIR SELATAN

NO. KONTRAK : 420/ 46 /SPK-APBD/DPK-SARANA.SD/X/2019


TANGGAL : 7 Oktober 2019

KONTRAKTOR : CV. ZEIN KARYA

PENGAWAS : DINAS PEKERJAAN UMUM DAN PENATAAN RUANG

Mulai : 07 Oktober 2019

Selesai :

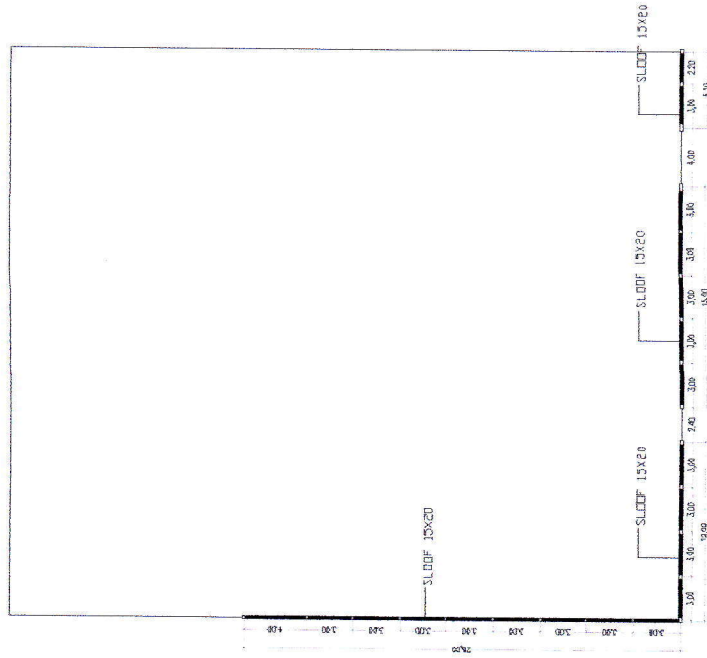

RENCANA SLOOF

SKALA 1 : 200

DIPERIKSA :
PENGAWAS LAPANGAN

Dinas Pekerjaan Umum dan Penataan Ruang

DON HELIADI

NIP. 19620206 1987811 1 001

DISUSUN :
KONTRAKTOR PELAKSANA
CV. ZEIN KARYA

ERYNAL ZEIN, S.Pt

DIREKTUR

Selesai



EFRYNAL ZEIN. S.Pt
DIREKTUR

PEMERINTAH KABUPATEN PESIR SELATAN
DINAS PENDIDIKAN DAN KEBUDAYAAN
Jalan H. Agus Salim - Painan Telp. (0756) 21602

AS BUILT DRAWING

PEMBANGUNAN PAGAR SDN 07 SALIDO

LOKASI

KECAMATAN IV JURAI KAB. PESIR SELATAN

NO. KONTRAK : 420/ 46 /SPK-APBD/DPK-SARANA.SD/X/2019


TANGGAL : 7 Oktober 2019

KONTRAKTOR : CV. ZEIN KARYA

PENGAWAS : DINAS PEKERJAAN UMUM DAN PENATAAN RUANG


Mulai : 07 Oktober 2019

Selesai :

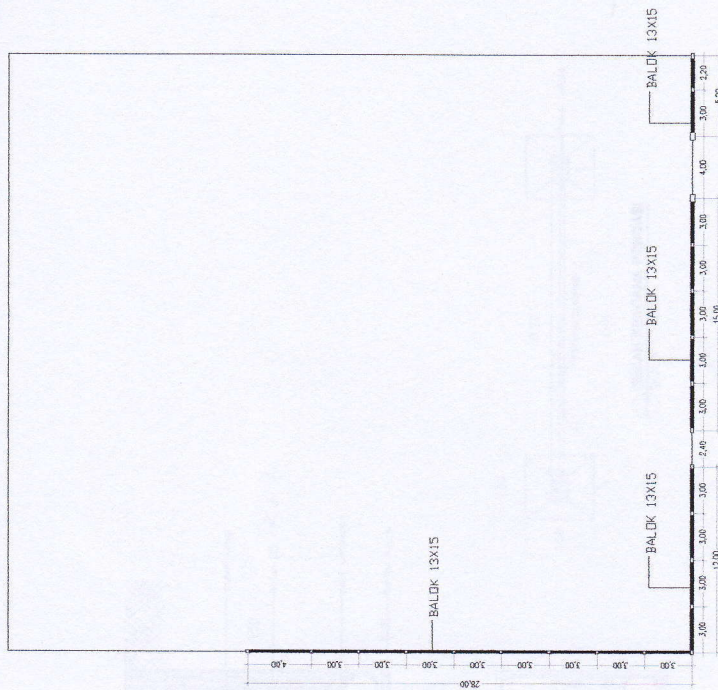


RENCANA BALOK

SKALA 1 : 250

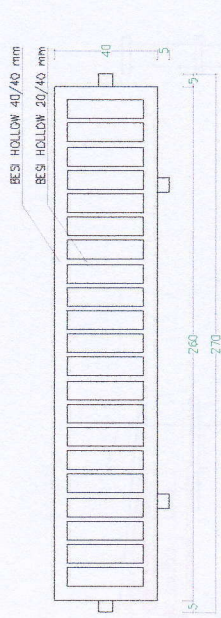

DETAIL BESI PAGAR (10 UNIT)

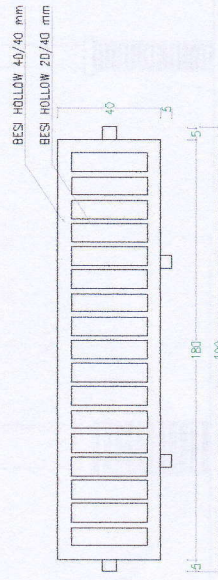

DETAIL BESI PAGAR (1 UNIT)

DIPERIKSA :

PENGAWAS LAPANGAN

Dinas Pekerjaan Umum dan Penataan Ruang

[Signature]

DON HELIADI

NIP. 19620206 1987811 1 001

DISUSUN :
CV. KONTRAKTOR PELAKSANA
CV. ZEIN KARYA

[Signature]

ERFYNAL ZEIN, S.Pt


DIREKTUR

PAINAN

PEMBANGUNAN PAGAR SDN 07 SALIDO


Selesai

KECAMATAN IV JURAI KAB. PESISIR SELATAN

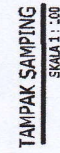



EFRYNAL ZEIN. S.Pt
DIREKTUR

PEMERINTAH KABUPATEN PESIR SELATAN DINAS PENDIDIKAN DAN KEBUDAYAAN Jalan H. Agus Salim - Painan Telp. (0756) 21602	AS BUILT DRAWING	
	NO. KONTRAK : 420/ 46 /SPK-APBD/DPK-SARANA.SD/X/2019 TANGGAL : 7 Oktober 2019 KONTRAKTOR : CV. ZEIN KARYA PENGAWAS : DINAS PEKERJAAN UMUM DAN PENATAAN RUANG Mulai : 07 Oktober 2019 Selesai :	
	LOKASI KECAMATAN IV JURAI KAB. PESIR SELATAN	

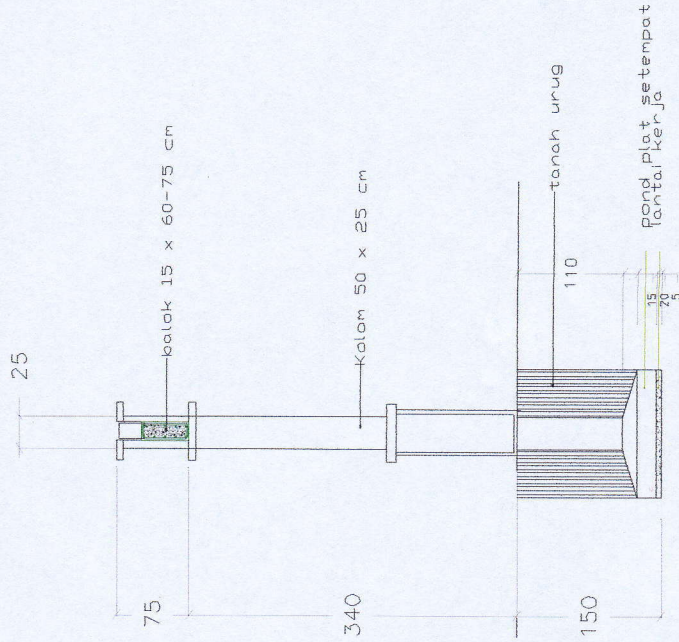

POTONGAN SAMPING
SKALA 1 : 100

DETAIL PENUNJANG SAKOK

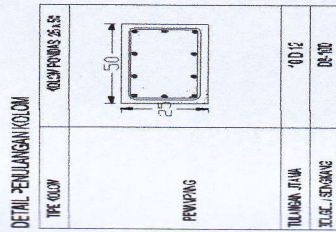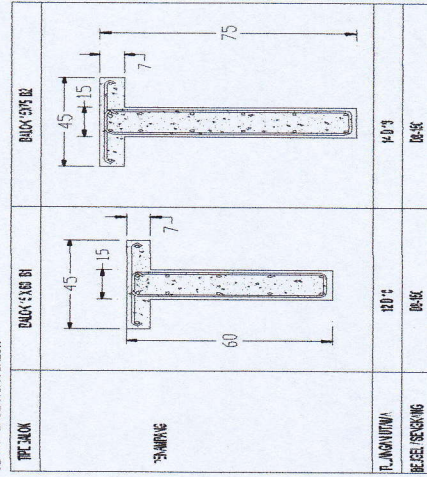

DIPERIKSA : PENGAWAS LAPANGAN Dinas Pekerjaan Umum dan Penataan Ruang  DON HELIADI NIP. 19620206 1987811 1 001	DISUSUN : KONTRAKTOR PELAKSANA CV. ZEIN KARYA  EERNNAL ZEIN, S.Pt DIREKTUR 	