



DINAS PENDIDIKAN DAN KEBUDAYAAN

KABUPATEN PESIR SELATAN

Alamat Jalan H. Agus Salim - Painan Telp. (0761) 21602

Rehabilitasi Sedang / Berat Ruang Kelas Sekolah

KEC. IV JURAI

T.A 2019

AS BUILD DRAWING

NO. KONTRAK : 420/07/SPK-APBD/DPK-SARANAN.SD/III/2019
TANGGAL : 27 Maret 2019
KEGIATAN : Rehabilitasi Sedang / Berat Ruang Kelas Sekolah
PEKERJAAN : Pembangunan/Rehabilitasi Ruang Kelas SDN 06 Ampang Teras
LOKASI : Kec. IV JURAI

Kontraktor Pelaksana

CV. RAMAH TAMAH

PENGAWAS DINAS PEKERJAAN UMUM DAN PENATAAN RUANG
KABUPATEN PESIR SELATAN

PAINAN 2019

PEMERINTAH KABUPATEN PESIKIR SELATAN
DINAS PENDIDIKAN DAN KEBUDAYAAN
 Jalan H. Agus Salim - Palman Telp. (0756) 21602


DENAH RENCANA

AS BUILT DRAWING

PEMBANGUNAN/REHABILITASI RUANG KELAS
 SDN 06 AMPANG TERAS

LOKASI
 KECAMATAN IV JURAI

NO. KONTRAK : 420/07/SPE-APBD/DPK-BANANAH/SD/III/2019
 TANGGAL : 27 Maret 2019
 KONTRAKTOR : CV. RAMAH TAMAH
 PENGAWAS : DINAS PEKERJAAN UMUM DAN PENATAAN RUANG
 Mulai : 27 Maret 2019
 Selesai : 24 JUNI 2019

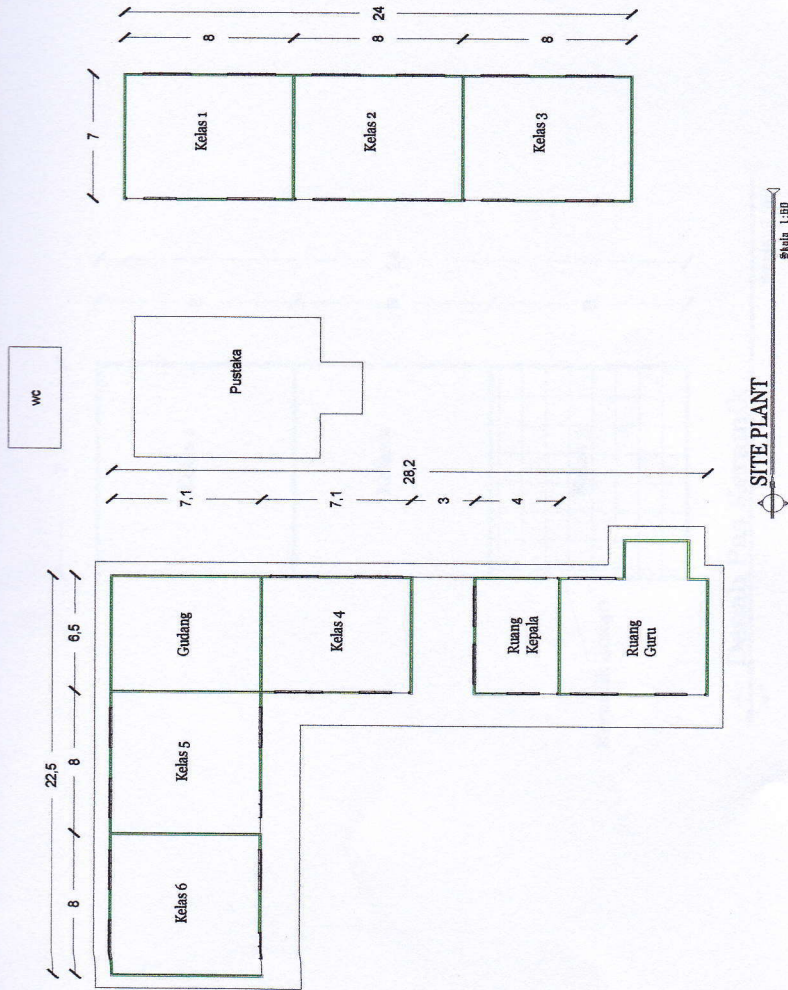

DIPERIKSA :
PENGAWAS LAPANGAN
 Dinas Pekerjaan Umum dan Penataan Ruang

Don Heliadi
DON HELIADI
 NIP. 19620206 1987811 1 001

DISUSUN :

KONTRAKTOR PELAKSANA

CV. RAMAH TAMAH

JL. PERUMBUHAN DEKAHAN

Rino Azian
RINO AZIAN
 DIREKTUR

PEMERINTAH KABUPATEN PESISIR SELATAN
DINAS PENDIDIKAN DAN KEBUDAYAAN
 Jalan H. Agus Salim - Painan Telp. (0756) 21602

AS BUILT DRAWING

PEMBANGUNAN/REHABILITASI RUANG KELAS

SDN 06 AMPANG TERAS

LOKASI

KECAMATAN IV JURAI

NO. KONTRAK : 420/07/DPK-APBD/DPK-BARAHAN SD/III/2019


TANGGAL : 27 Maret 2019

KONTRAKTOR : CV. RAMAH TAMAH

PENGAWAS : DINAS PEKERJAAN UMUM DAN PENATAAN RUANG

Mulai : 27 Maret 2019

Selesai : 24 JUNI 2019

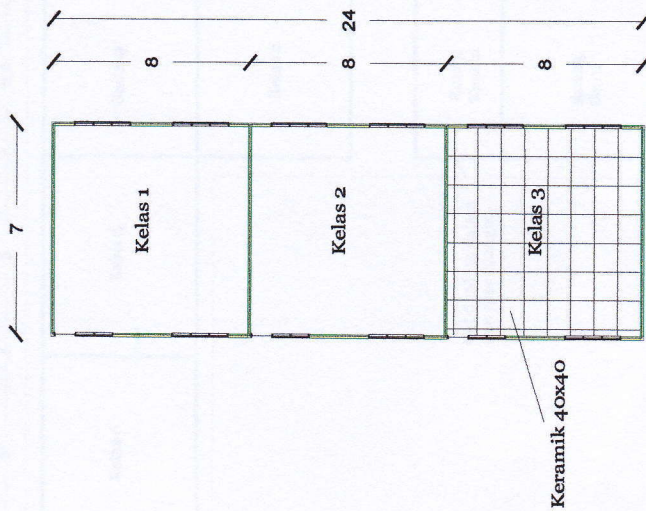

Denah Pas Keramik

DIPERIKSA :

PENGAWAS LAPANGAN

Dinas Pekerjaan Umum dan Penataan Ruang

[Signature]

DON HELIADI

NIP . 19620206 1987811 1 001

DISUSUN :

KONTRAKTOR PELAKSANA

CV. RAMAH TAMAH

[Signature]

RINO LAZIANAMA

DIREKTUR

PEMERINTAH KABUPATEN PESISIR SELATAN
DINAS PENDIDIKAN DAN KEBUDAYAAN
 Jalan H. Agus Salim - Palnan Telp. (0756) 21602

AS BUILT DRAWING

PEMBANGUNAN/REHABILITASI RUANG KELAS
SDN 06 AMPANG TERAS

LOKASI

KECAMATAN IV JURAI

NO. KONTRAK : 420/07/DPK-APBD/DPK-SARANAN/SD/III/2019


TANGGAL : 27 Maret 2019

KONTRAKTOR : CV. RAMAH TAMAH

PENGAWAS : DINAS PEKERJAAN UMUM DAN PENATAAN RUANG

Mulai : 27 Maret 2019

Selesai : 24 JUNI 2019

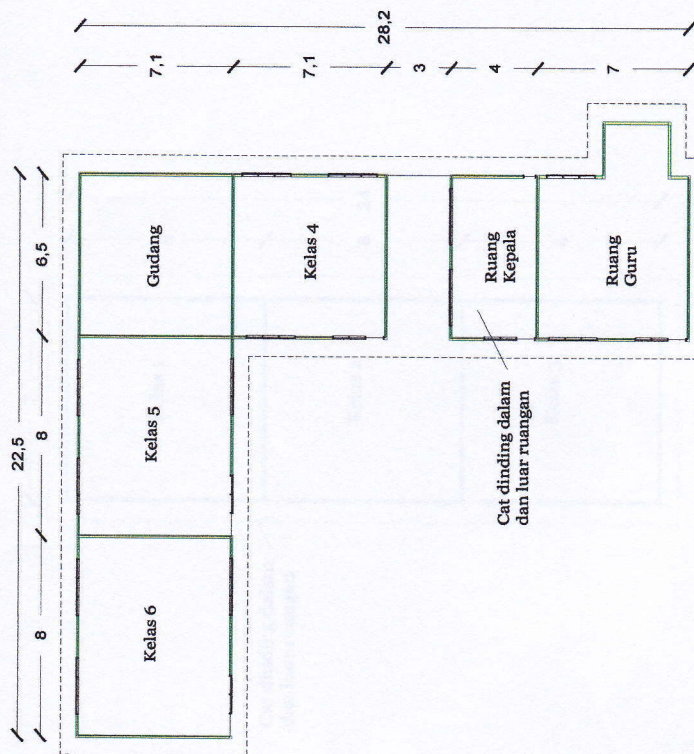

Denah Pengecatan 1

Skala 1:50

DIPERIKSA:

PENGAWAS LAPANGAN

Dinas Pekerjaan Umum dan Penataan Ruang

[Signature]

DON HELIADI

NIP. 19620206 1987811 1 001

DISUSUN :
KONTRAKTOR PELAKSANA



DIREKTUR

PEMERINTAH KABUPATEN PESIR SELATAN

DINAS PENDIDIKAN DAN KEBUDAYAAN

Jalan H. Agus Salim - Painan Telp. (0756) 21602

AS BUILT DRAWING

PEMBANGUNAN/REHABILITASI RUANG KELAS

SDN 06 AMPANG TERAS

LOKASI

KECAMATAN IV JURAI

NO. KONTRAK : 420/07/SPK-APBD/DPK-SARANAN/SD/III/2019


TANGGAL : 27 Maret 2019

KONTRAKTOR : CV. RAMAH TAMAH

PENGAWAS : DINAS PEKERJAAN UMUM DAN PENATAAN RUANG

Mulai : 27 Maret 2019

Selesai : 24 JUNI 2019

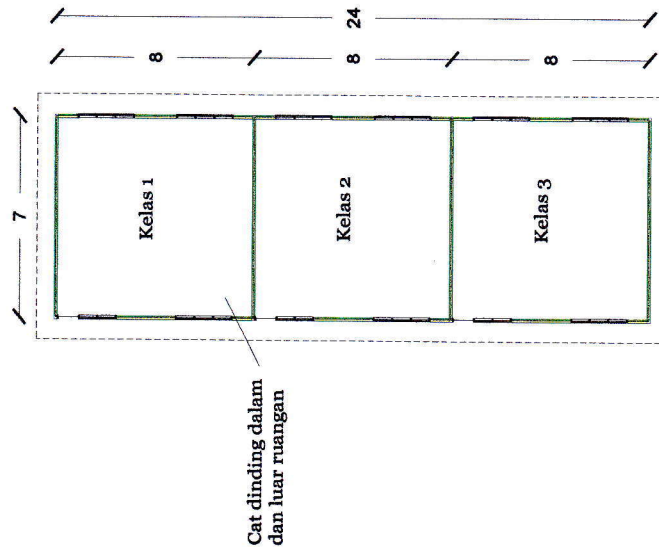

Denah Pengecatan 2

DIPERIKSA :

PENGAWAS LAPANGAN

Dinas Pekerjaan Umum dan Penataan Ruang

[Signature]

DON HELIADI

NIP. 19620206 1987811 1 001

DISUSUN :

KONTRAKTOR PELAKSANA

CV. RAMAH TAMAH
JL. PERKOTA DEKAAN

[Signature]

DIREKTUR


PEMERINTAH KABUPATEN PESISIR SELATAN
DINAS PENDIDIKAN DAN KEBUDAYAAN
 Jalan H. Agus Salim - Pailan Telp. (0756) 21602

AS BUILT DRAWING

NO. KONTRAK : 420/07/SPK-APBD/DPK-SARANAN/SD/III/2019
 TANGGAL : 27 Maret 2019
 KONTRAKTOR : CV. RAMAH TAMAH
 PENGAWAS : DINAS PEKERJAAN UMUM DAN PENATAAN RUANG
 Mulai : 27 Maret 2019
 Selesai : 24 JUNI 2019

PEMBANGUNAN/REHABILITASI RUANG KELAS
 SDN 06 AMPANG TERAS

LOKASI
 KECAMATAN IV JURAI

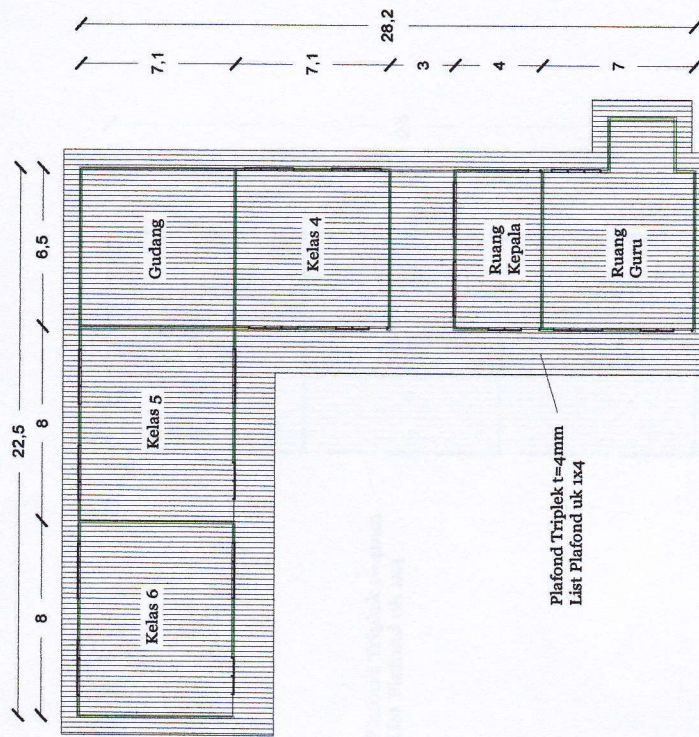

Plafond Triplek t=4mm
 List Plafond uk 1x4

Denah Pas Plafond

DIPERIKSA :
PENGAWAS LAPANGAN
 Dinas Pekerjaan Umum dan Penataan Ruang

[Signature]
DON HELIADI

NIP. 19620206 1987811 1 001

DISUSUN :
KONTRAKTOR PELAKSANA

CV. RAMAH TAMAH
JIPENGKABUPATEN
RINOLAZIANA MG
DIREKTUR

PEMERINTAH KABUPATEN PESIR SELATAN
DINAS PENDIDIKAN DAN KEBUDAYAAN
Jalan H. Agus Salim - Painan Telp. (0756) 21602

AS BUILT DRAWING

PEMBANGUNAN/REHABILITASI RUANG KELAS

SDN 06 AMPANG TERAS

LOKASI

KECAMATAN IV JURAI

NO. KONTRAK : 420/07/SPK-APBD/DPK-SARANAN SD/III/2019


TANGGAL : 27 Maret 2019

KONTRAKTOR : CV. RAMAH TAMAH

PENGAWAS : DINAS PEKERJAAN UMUM DAN PENATAAN RUANG

Mulai : 27 Maret 2019

Selesai : 24 JUNI 2019

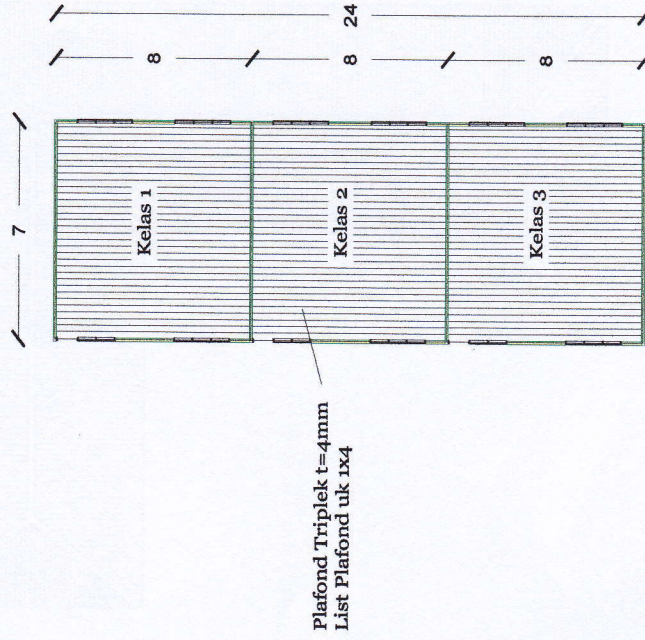

Denah Pas Plafond 2


DIPERIKSA :
PENGAWAS LAPANGAN
Dinas Pekerjaan Umum dan Penataan Ruang

Don Heliadi

DON HELIADI

NIP . 19620206 1987811 1 001

DISUSUN :
KONTRAKTOR PELAKSANA

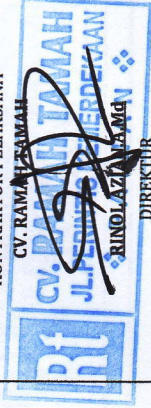

PEMERINTAH KABUPATEN PESIR SELATAN
DINAS PENDIDIKAN DAN KEBUDAYAAN
Jalan H. Agus Salim - Painan Telp. (0756) 21602

AS BUILT DRAWING

PEMBANGUNAN/REHABILITASI RUANG KELAS

SDN 06 AMPANG TERAS

LOKASI

KECAMATAN IV JURAI

NO. KONTRAK : 420/07/SPK-APBD/DPK-SARANAN.SD/III/2019


TANGGAL : 27 Maret 2019

KONTRAKTOR : CV. RAMAH TAMAH

PENGAWAS : DINAS PEKERJAAN UMUM DAN PENATAAN RUANG

Mulai : 27 Maret 2019

Selesai : 24 JUNI 2019

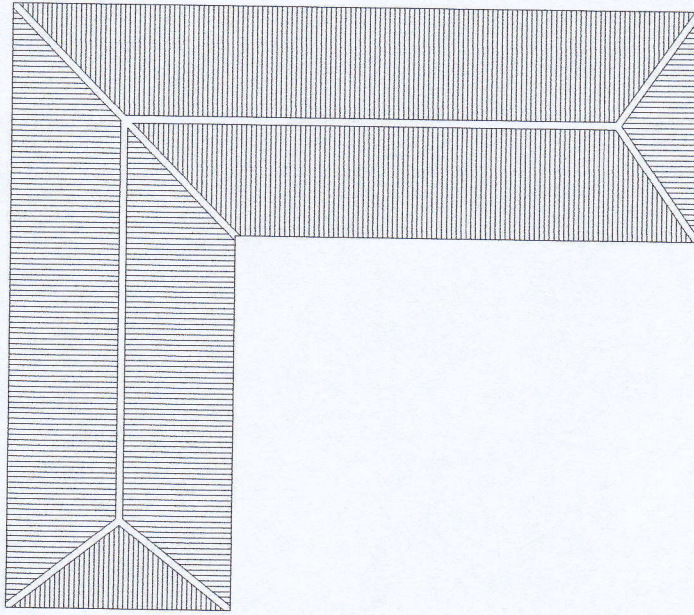

Denah Pas Atap

Skala 1:100

DIPERIKSA :

PENGAWAS LAPANGAN

Dinas Pekerjaan Umum dan Penataan Ruang

DON HELIADI

NIP . 19620206 1987811 1 001

DISUSUN :
KONTRAKTOR PELAKSANA

CV. RAMAH TAMAH



RINOLAZI NAMA

DIREKTUR