

DINAS PENDIDIKAN DAN KEBUDAYAAN

KABUPATEN PESIR SELATAN



DRAINASE SD NEGERI 23 TAMPUNIK LENGAYANG

KECAMATAN LENGAYANG

T.A 2019

ASBUILT DRAWING

NO. KONTRAK : 420/19/SPK-APBD/DPK-SARANA.SD/V/2019
TANGGAL : 13 MEI 2019
KEGIATAN : PEMB SARANA AIR BERSIH DAN SANITARY
PEKERJAAN : DRAINASE SD NEGERI 23 TAMPUNIK LENGAYANG
LOKASI : KECAMATAN LENGAYANG


Kontraktor Pelaksana

CV. SUMBER KEMBAR SEJAHTERA

PENGAWAS DINAS PU DAN PENATAAN RUANG
KABUPATEN PESIR SELATAN

PAINAN 2019

DENAH PAGAR (EKSISTING)

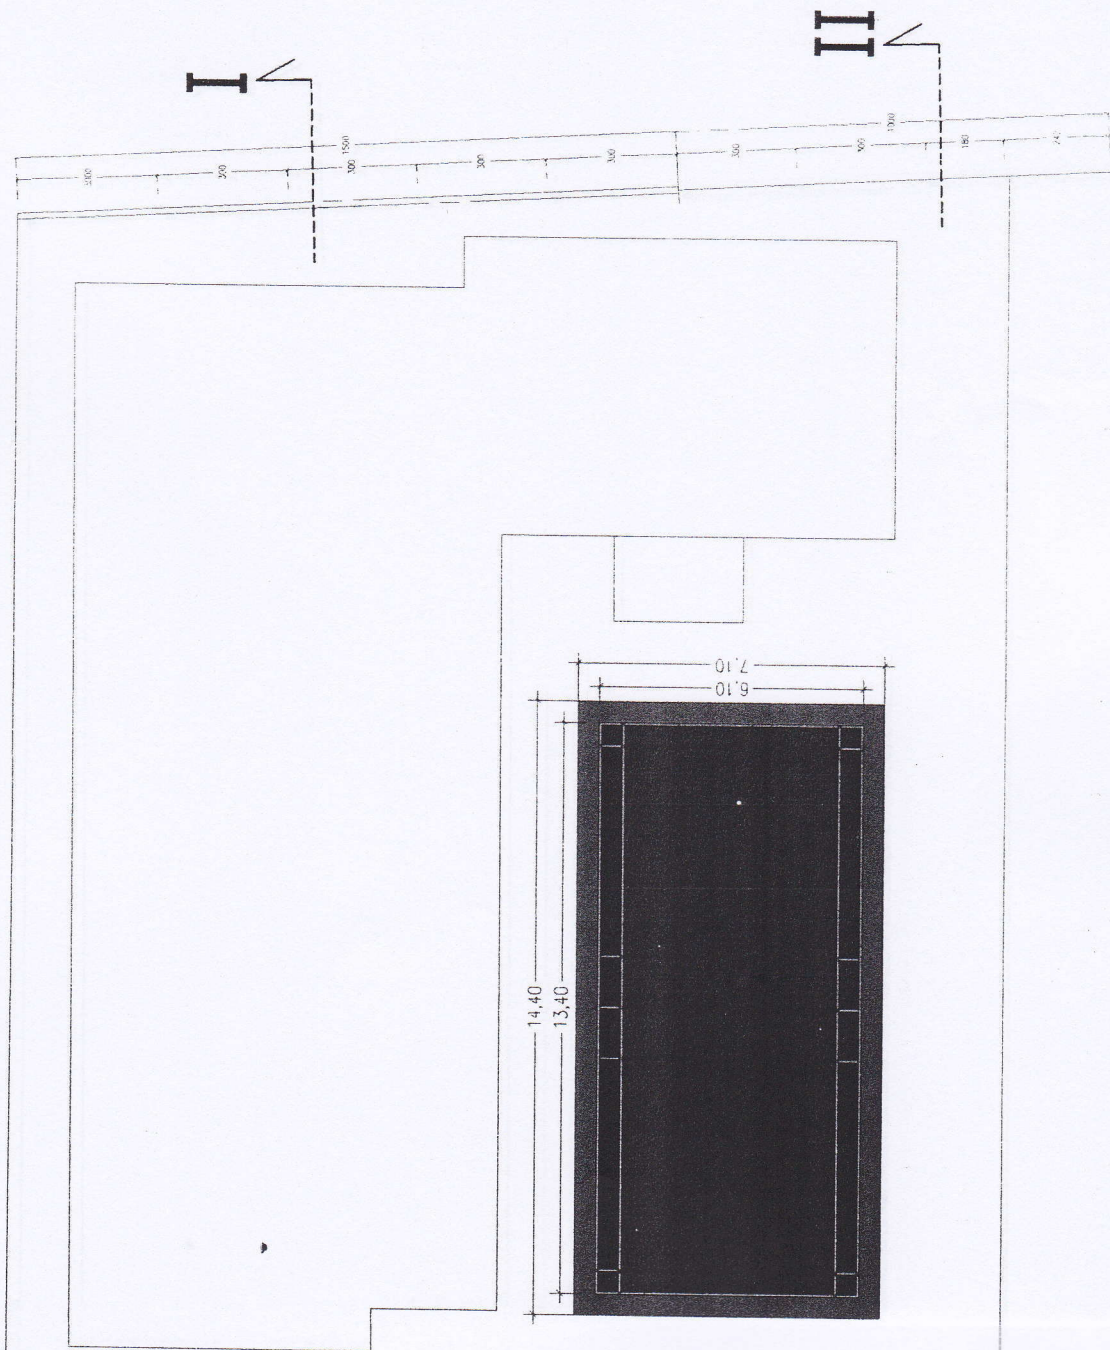

DINAS PERKOTAAN DAN KEBUDAYAAN

KETERANGAN

ASBUILT DRAWING

KEGIATAN

PENYANGKUTAN AIR BERSIH DAN SANITASI

PEKERJAAN

PENYANGKUTAN DRAINASE CONTOH TAMPILAN

DISETUDI DLEH

PELAKSANA KEGIATAN


PEMANGKUAN SARANA AIR BERSIH (PAI) SAMBANGI

PEERJAN :

PEMBANGUNAN DRAINASE SDN 2 TAMPUNG


PELABAT PELAYANAN TERNS REGIONAL
DINAS PENDIDIKAN DAN BUDAYANOFAL 87
1981127 200913


KONTRAKTOR PELAKSANA
TV SINERKEMBAR SEELANGKA


UDUL GAMBAR

TANGGAL	NO LEMBAR	JML. LEMBAR
---------	-----------	-------------

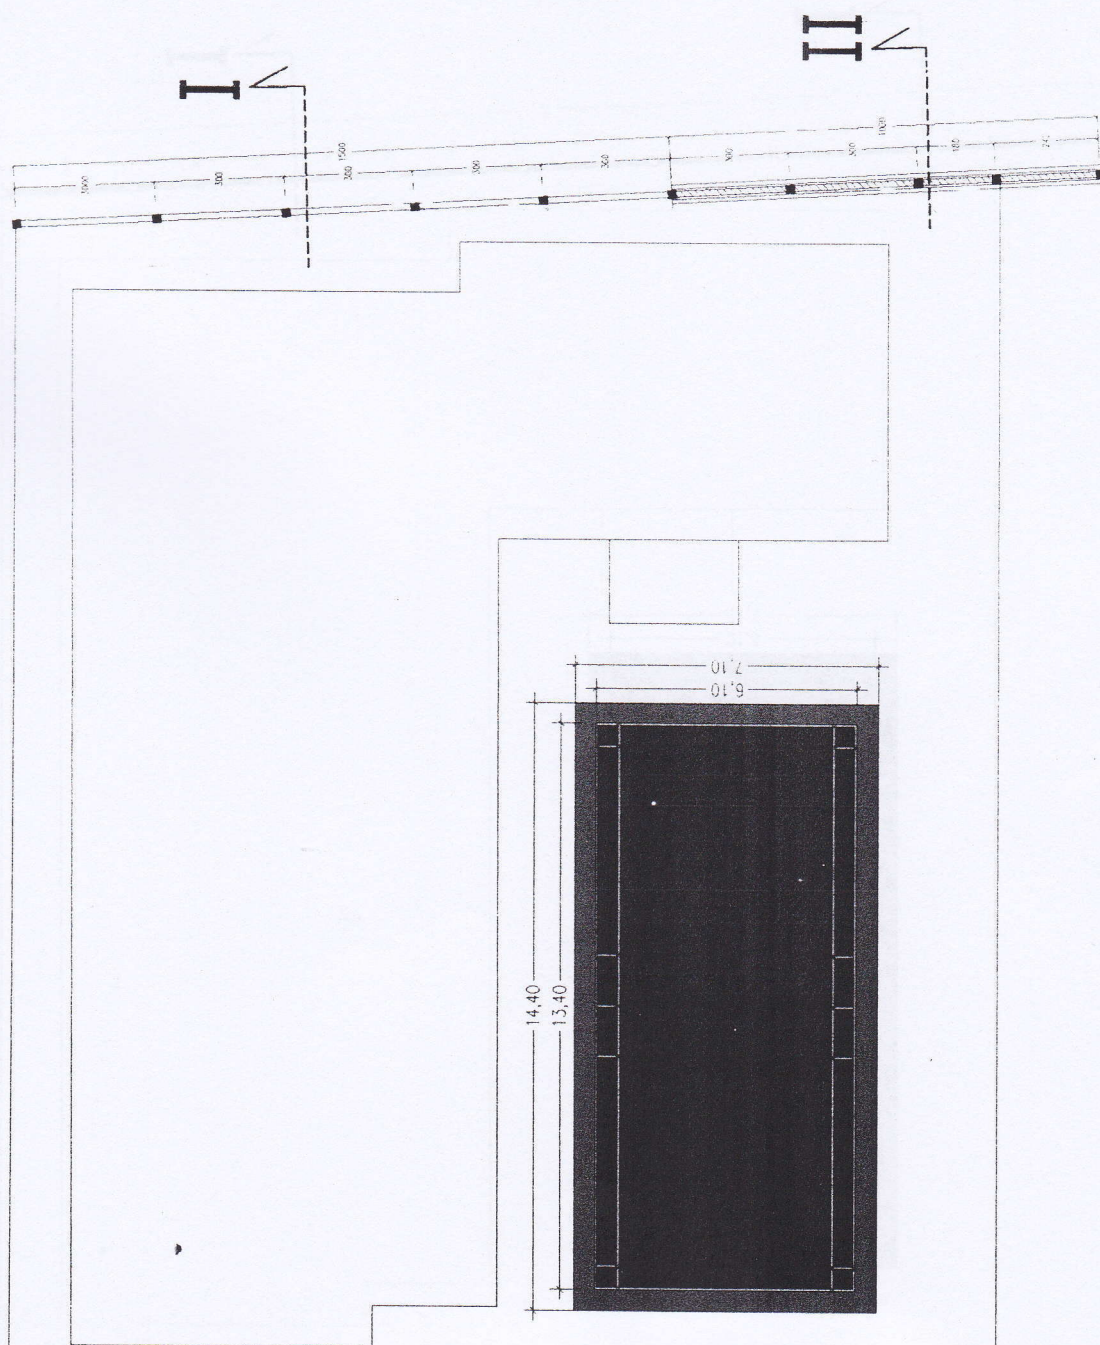

RENC. PAGAR DAN LAPANGAN

DINAS PERENCANAAN DAN KETUDBAAN

KETERANGAN

ASBUILT DRAWING

KECIATAN :

PERENCANAAN JABANG AIR BERSIH DAN SANITASI

PEKERJAAN :

PEMBANGUNAN DEANASE JON 23 TAMPUNG

DIBUAT OLEH :

PIKAR PERENCANAAN TRANS PERKANTAN
1806 PERENCANAAN DAN KETUDBAAN

Nasya

KORBUAL 31
NP 30127 20181307

DIPERIKSA OLEH :

PERENCANAAN JABANG
DINAS PERENCANAAN DAN KETUDBAAN

Paras

CONTOH

DIBUAT OLEH :

KORBUAL 31
NP 30127 20181307

Paras

CONTOH

DIPERIKSA OLEH :

PERENCANAAN JABANG
DINAS PERENCANAAN DAN KETUDBAAN


Paras

TANGGAL
2019


NO. LEMBAR

JML. LEMBAR

RENC. RING BALOK PAGAR

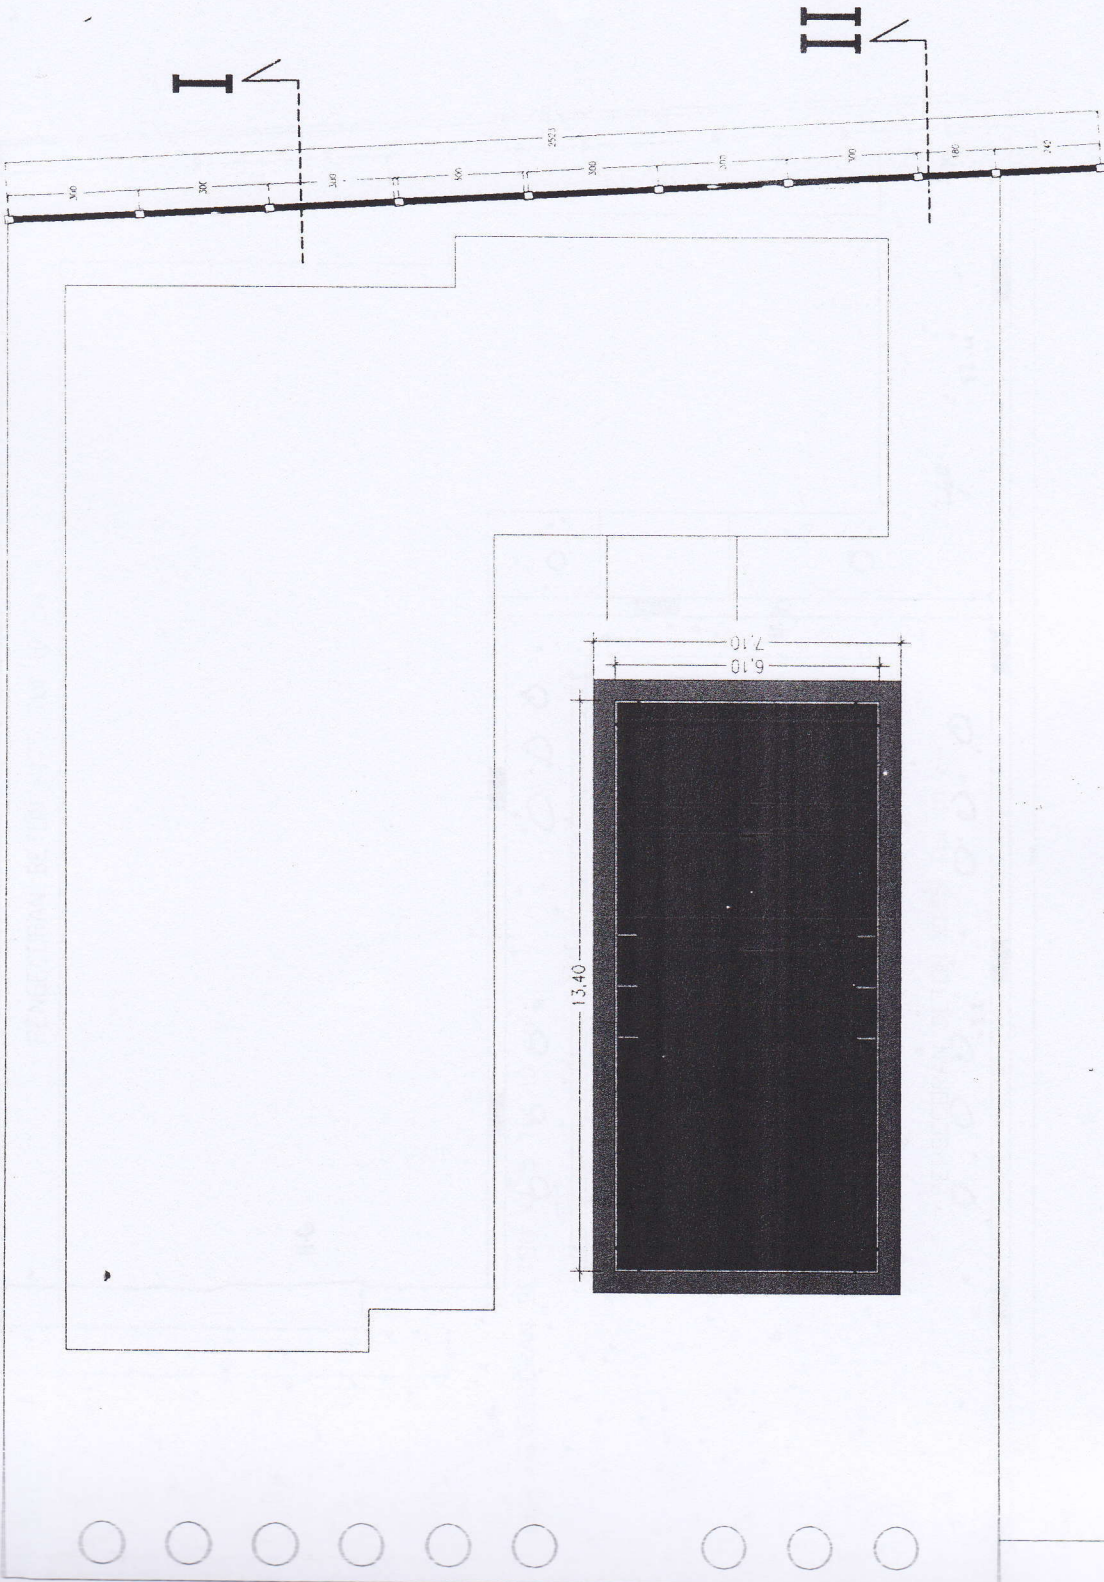

III

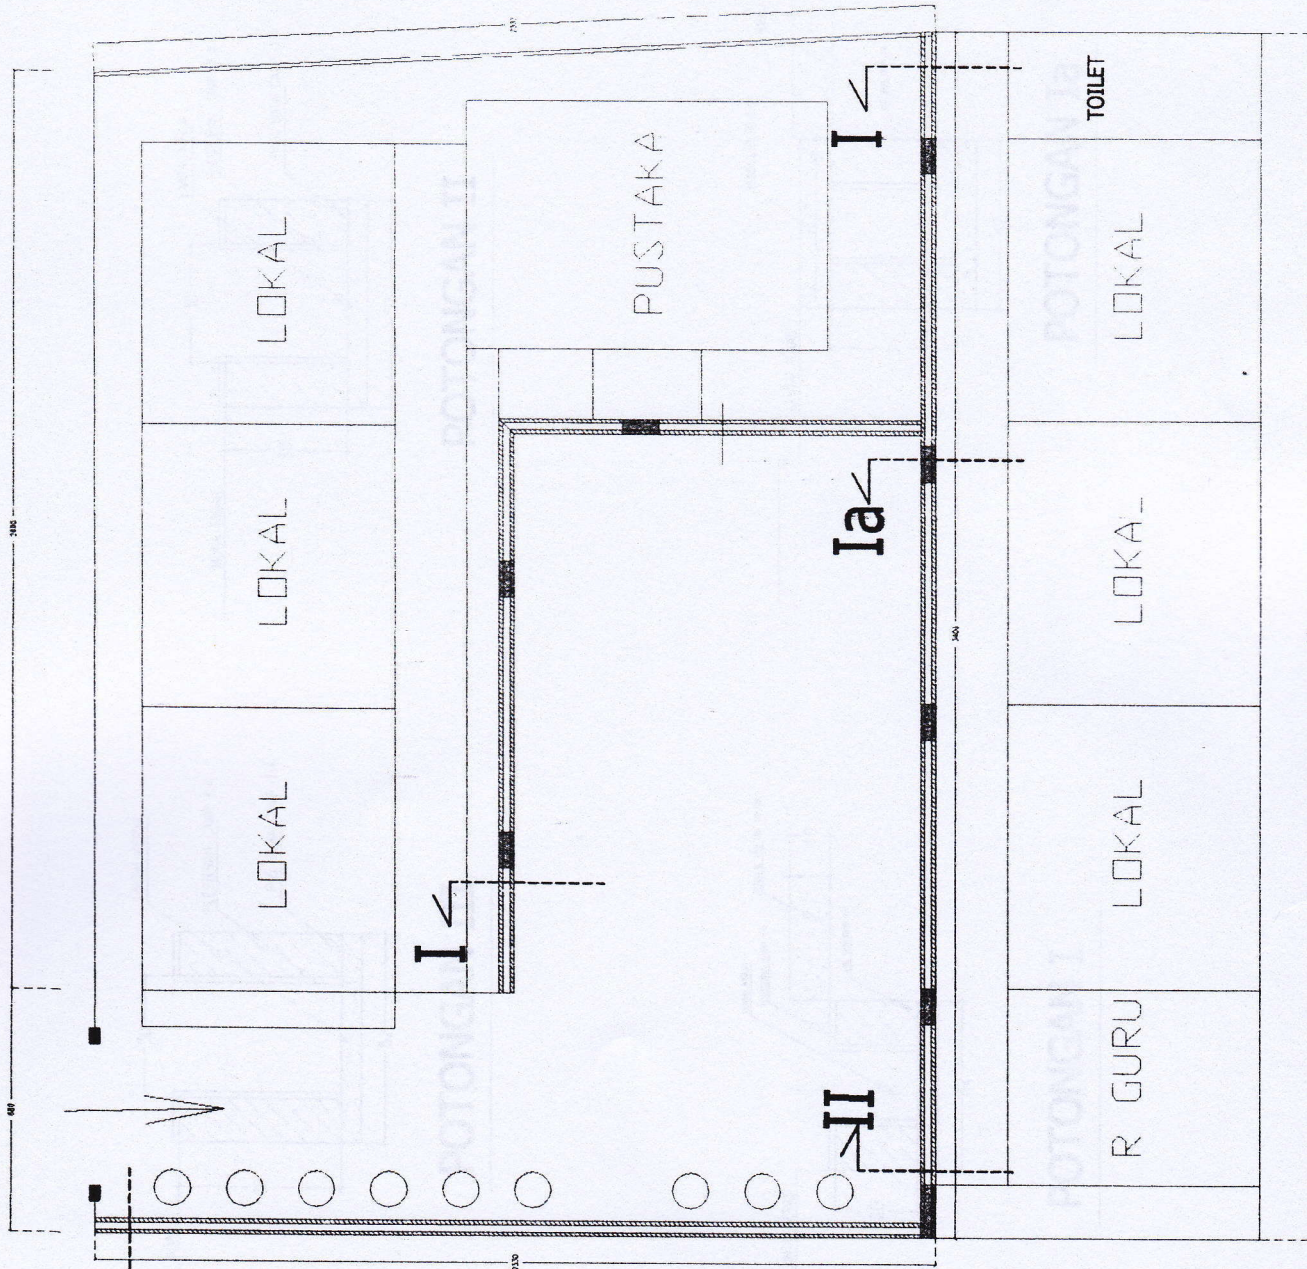

RENC. SALURAN

DINAS PENDIDIKAN DAN KEBUDAYAAN

KETERANGAN

ASBUILT DRAWING

KEGIATAN

PERMBAHUNGAN SARANA AIR BERSIH DAN SANITASI

PEKERJAAN

PERMBAHUNGAN (REPAIR) DUKUNG

DISETUIJI OLEH :

PEJABAT PELAKSANA TEKNIK KEBUMAHKANDUAN
DINAS PENDIDIKAN DAN KEBUDAYAAN

Nurfarida

NUFRIAL S.I
NIP. 198103 2009110 0

DIPERIKSA OLEH :

PENGUNTAJ LAMPUHAN
DINAS PERKOTAAN, PERUMAHAN DAN PRASARANA

Fandi

CONTOH

DIBUAT OLEH :

KONTRAKTOR PELAKSANA
(KONTRAKTOR PELAKSANA)

Carli

200 000000
0 000000

REVISI

NO. LEMBAR

JML. LEMBAR

REVISI

2019

DINAS PENDIDIKAN DAN KEBUDAYAAN

KETERANGAN :

ASBUILT DRAWING

KEGIATAN :

PENYANGKUTAN JARAKAN AIR BERSIH DAN SANITARI

PELEPASAN :

PENYANGKUTAN DRAINASE DENGAN 73 LAMPUH

DIREKTORI DILEH :

PLANS PELAKSANA TERANG BUKU
DINAS PENDIDIKAN DAN KEBUDAYAAN

Handwritten signature

MURZALI S.

NP 193103 70031100

DIREKTORI DILEH :

PENGANTAR LAYANAN
DINAS PENDIDIKAN DAN KEBUDAYAAN

Handwritten signature

GON KETAGI

DIBUAT DILEH :

KONTRAKTOR PELAKSANA
CV SUMBER KEMBAR SEJATI TERA

Handwritten signature

ZUL APRIL
DHE-119

JUDUL GAMBAR :

SKALA :


TANGGAL

NO. LEMBAR


ML

BP


2019

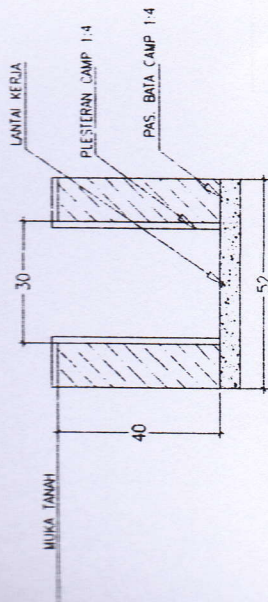


POTONGAN III

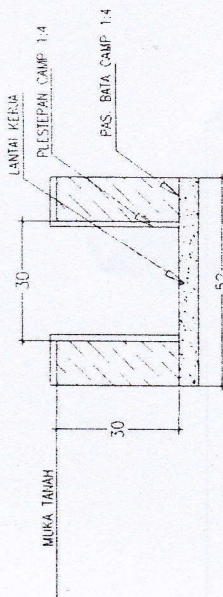


POTONGAN II

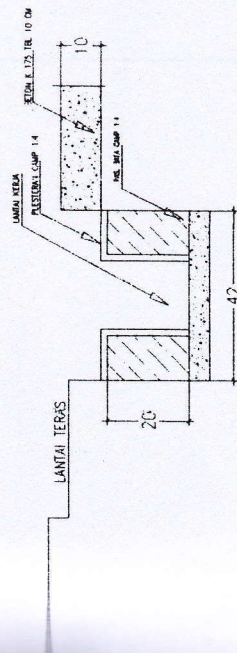


POTONGAN I

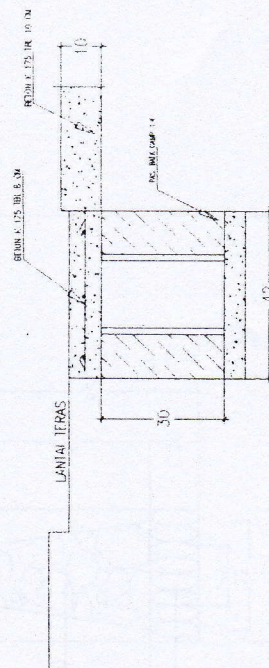

POTONGAN Ia

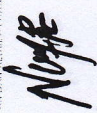DINAS PENDIDIKAN DAN KEBUDAYAAN	
KETERANGAN :	
ASBUILT DRAWING	
KEGIATAN :	
PEMBANGUNAN JARANA AIR BERSIH DAN SANITARY	
PEKERJAAN :	
PEMBANGUNAN DRAINASE SISI 23 TAMBUKIN	
DITSETUJUI OLEH :	
 Nofri PEJABAT PELAKSANA JENJANG RENCANA DINAS PENDIDIKAN DAN KEBUDAYAAN NIP. 0810172000110 0	
DIPERIKSA OLEH :	
 Paul PEJABAT PELAKSANA DINAS PENDIDIKAN DAN KEBUDAYAAN	
DIBUAT OLEH :	
 Zik KONTRAKTOR PELAKSANA CV SUMBER KEMBAR SEJATI TIRA	
JUDUL GAMBAR	SKALA
TANGGAL	JML LEMBAR
2019	1

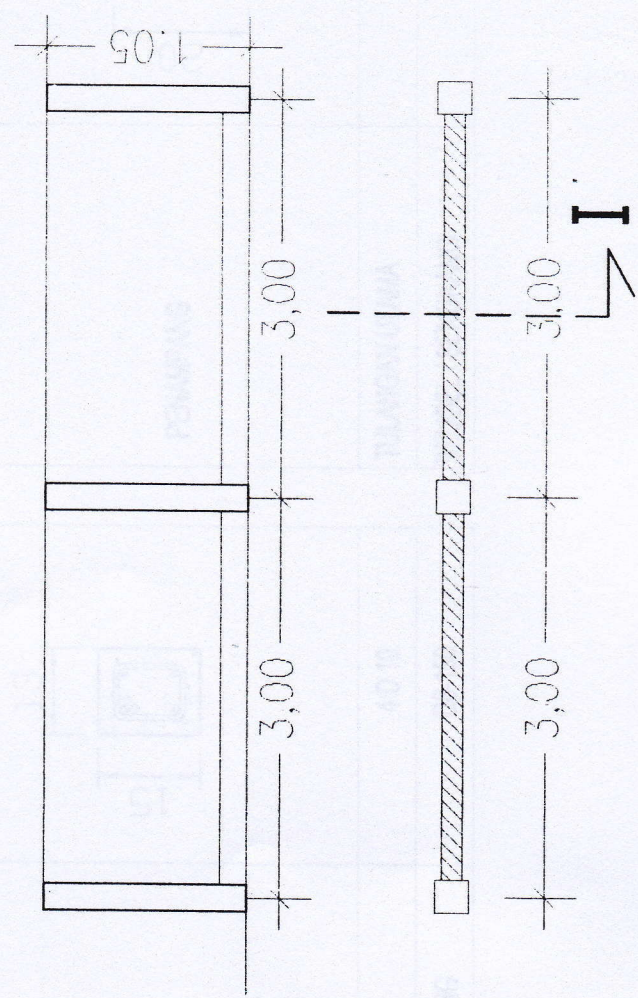

DENAH DAN TAMPAK PAGAR

SKALA 1 : 50

INSTRUKSI PENGUNCIAN DAN KEBERADAAN

PELAKSI

ASBUILT DRAWING

KEGIATAN

PENGANGKUTAN JARANG AIR BERSIH DARI SANITARY

PEKERJAAN

PENGANGKUTAN DRAINASE SDN 73 TAMPUNG

DISETUJUI OLEH :

PELAKSI PENGUNCIAN, JENIS PENGUNCIAN
JANGKA PENGUNCIAN DAN KEBERADAAN

Nugro

NUGRIZAL
NP 198107 2010113 0

DITETAPKAN OLEH :

PENGAWAS LAPANGAN
DINAS PEKERJAAN UMUM DAN PENATAAN RUANG

[Signature]

DOMESTIK

DIBUAT OLEH

KONTRAKTOR PELAKSANA
CV. SUMBER KEMBAR SEJAHTERA

[Signature]

DIKORONG
DIREKTUR

JUDUL GAMBAR


SKALA

TAHUN

NO. LEMBAR

JML. LEMBAR

2019

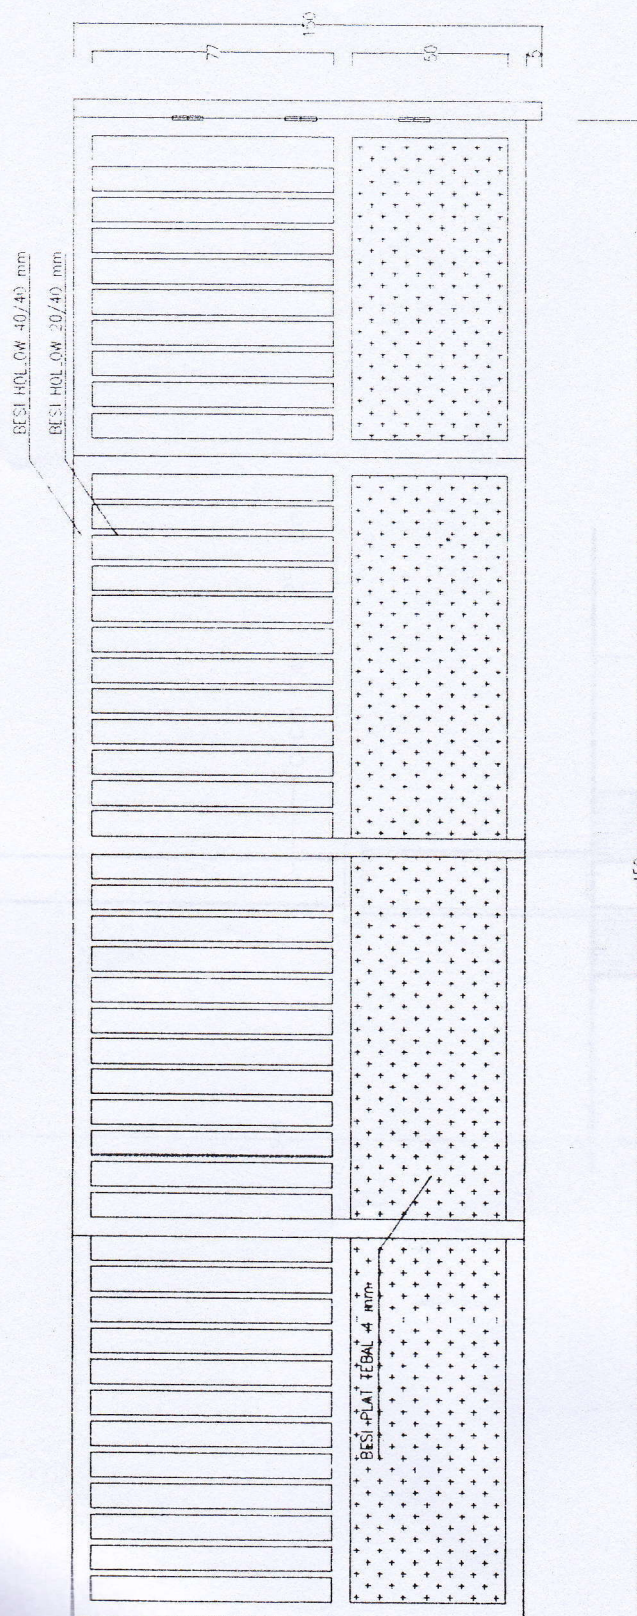

DETAIL PINTU PAGAR P1 (1 UNIT)

POTONGAN SAMPING
SKALA 1 : 100