

**PEMERINTAH KABUPATEN PESIR SELATAN
DINAS PENDIDIKAN DAN KEBUDAYAAN**

Jl. H. Agus Salim - PAINAN

AS BUILT DRAWING

KEGIATAN :

PEMBANGUNAN RUANG IBADAH

PEKERJAAN :

PEMBANGUNAN MUSHOLA SDN 05 AIRPURA

LOKASI :

KECAMATAN AIRPURA

KONTRAKTOR :

CV. ALYRA

2019



DINAS PENDIDIKAN DAN KEBUDAYAAN
KABUPATEN PESIR SELATAN



AS BUILD DRAWING

PEMBANGUNAN MUSHOLA SDN 05 AIRPURA

KECAMATAN AIR PURA

TGL. KONTRAK 7 MEI 2019


NO. KONTRAK 4201/49PK-APBD/DPK-SARANA SD/V/2019

KONTRAKTOR CV. ALYRA

PENGAWAS LAPANGAN DINAS PEKERJAAN UMUM DAN PENATAAN RUANG

NO. LEMBAR

JUMLAH LEMBAR

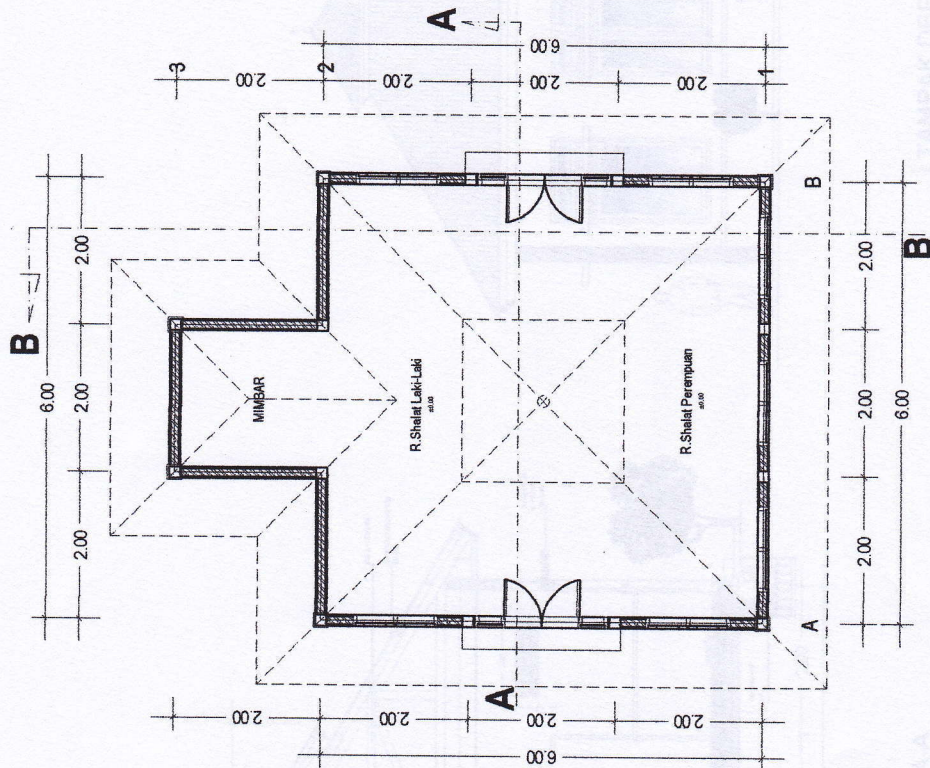

DENAH MUSHALLA

SKALA 1: 100

DISETUJUI/DISYAHKAN OLEH:
PEJABAT PELAKSANA TEKNIS KEGIATAN
DINAS PENDIDIKAN DAN KEBUDAYAAN

NOFRIZAL ST

NIP. 1981127 201 01 1 010

DIPERIKSA OLEH:

PENGAWAS LAPANGAN DINAS PEKERJAAN UMUM DAN PENATAAN RUANG

JUNDIYANGGA PUTRA A Md

NIP. 19960603 201903 1 001

DISUSUN OLEH:
KONTRAKTOR
CV. ALYRA

DESRIANTO
DIREKTUR



AS BUILD DRAWING

PEMBANGUNAN MUSHOLA SDN 05 AIRPURA

KECAMATAN AIR PURA

7 MEI 2019

TGL. KONTRAK

420/14/SPK-APBD/DPK-SARANA SD.V/2019

CV. ALYRA


KONTRAKTOR

DINAS PEKERJAAN UMUM DAN PENATAAN RUANG

PENGAWAS LAPANGAN

NO. LEMBAR

JUMLAH LEMBAR

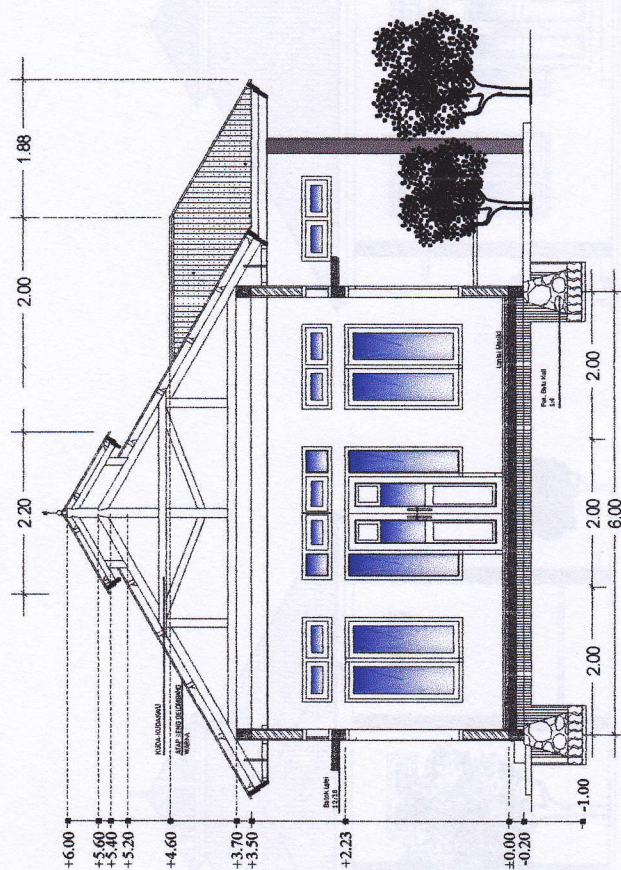

POTONGAN B-B

SKALA 1 : 100

DISETUJUI/DISYAHKAN OLEH :
PEJABAT PELAKSANA TEKNIK KEGIATAN
DINAS PENDIDIKAN DAN KEBUDAYAAN

NOFRIZAL ST
NIP: 19811127 201101 1010

DIPERIKSA OLEH:

PENGAWAS LAPANGAN DINAS PERKERJAAN UMUM DAN PENATAAN RUANG

JUNDIRVO ANGGA PUTRA, A.Md
NIP. 19960605 201903 1 001

DISUSUN OLEH:
KONTRAKTOR
CV. ALYRA

DEBRIANTO
DIREKTUR



DINAS PENDIDIKAN DAN KEBUDAYAAN
KABUPATEN PESIR SELATAN



AS BUILD DRAWING

PEMBANGUNAN MUSHOLA SDN 05 AIRPURA

KECAMATAN AIR PURA

TGL. KONTRAK

7 MEI 2019

NO KONTRAK

420/14/SPK-APHD/DPK-SARANA SDV/2019

KONTRAKTOR


CV. ALYRA

PENGAWAS LAPANGAN

DINAS PEKERJAAN UMUM DAN PENATAAN RUANG

NO. LEMBAR

JUMLAH LEMBAR

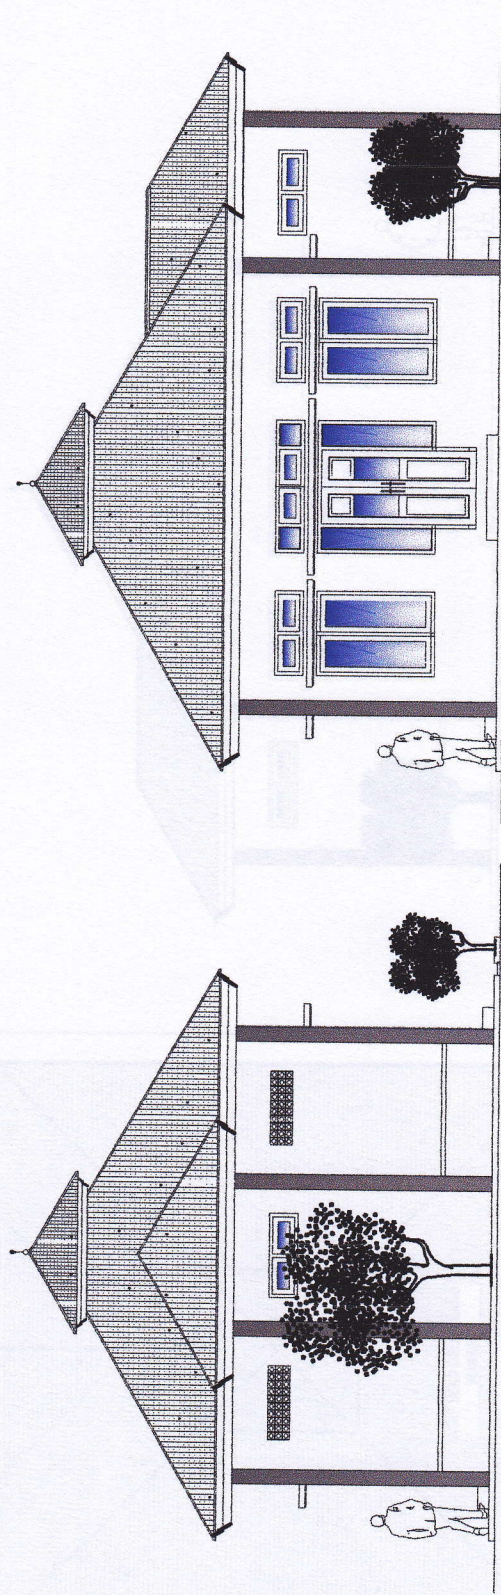

TAMPAK BELAKANG

SKALA 1 : 100

TAMPAK S.KANAN

SKALA 1 : 100

DISETUJUI/DISYAHKAN OLEH:
PEJABAT PELAKSANA TEKNIS KEGIATAN
DINAS PENDIDIKAN DAN KEBUDAYAAN

Nofri
NORRIZAL, ST

NIP. 19811127 201101 1 010

DIPERIKSA OLEH:

PENGAWAS LAPANGAN DINAS PEKERJAAN UMUM DAN PENATAAN RUANG

Jundriyo
JUNDRIO ANGGA PUTRA, A.Md

NIP. 19960603 201903 1 001

DISUSUN OLEH:
KONTRAKTOR
CV. ALYRA

Devi Mianto
DEVI MANTO

DIREKTUR



DINAS PENDIDIKAN DAN KEBUDAYAAN
KABUPATEN PESISIR SELATAN



AS BUILD DRAWING

TGL. KONTRAK 7 MEI 2019

NO KONTRAK 42014/SPK-APBD/DPK-SARANA SDV/2019

KONTRAKTOR CV. ALTRA


PENGAWAS LAPANGAN DINAS PEKERJAAN UMUM DAN PENATAAN RUANG

NO. LEMBAR

JUMLAH LEMBAR


PEMBANGUNAN MUSHOLA SDN 05 AIRPURA

KECAMATAN AIR PURA

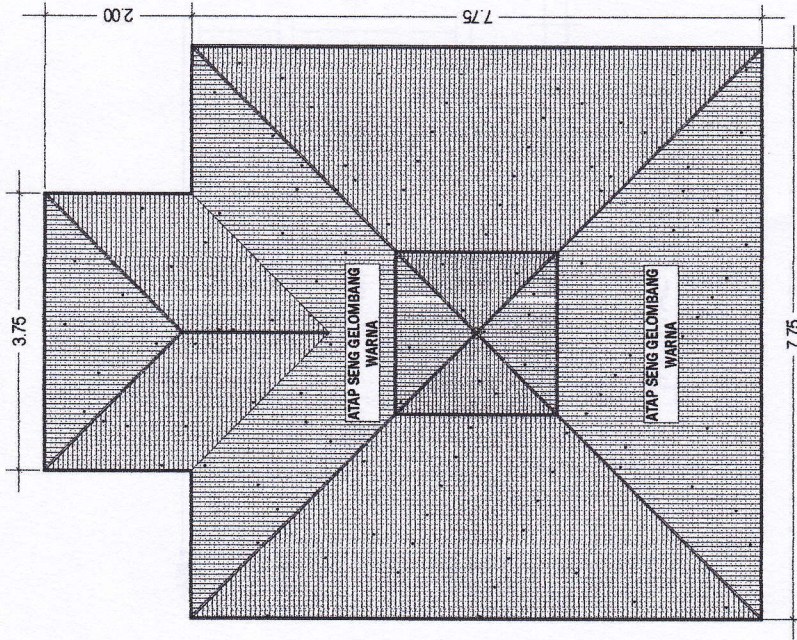

TAMPAK ATAS

SKALA 1 : 100

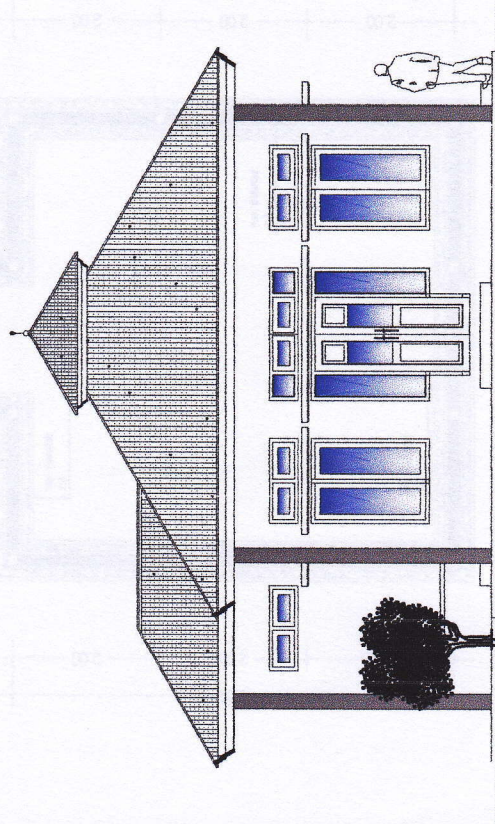

TAMPAK S.KIRI

SKALA 1 : 100

DISETUJUI/DISYAHKAN OLEH:
PEJABAT PELAKSANA TEKNIS KEGIATAN
DINAS PENDIDIKAN DAN KEBUDAYAAN

[Signature]
NORZAL, S

NIP. 1981127 201101 1 010

DIPERIKSA OLEH:
PENGAWAS LAPANGAN DINAS PEKERJAAN UMUM DAN PENATAAN RUANG

[Signature]
JUNSEYO ANGGA PUTRA, A.Md

NIP. 19960605 201903 1 001

DISUSUN OLEH:
KONTRAKTOR
CV. ALTRA

[Signature]
DEMIANTO

DIREKTUR