

**PEMERINTAH KABUPATEN PESISIR SELATAN
DINAS PENDIDIKAN DAN KEBUDAYAAN**

Jl. H. Agus Salim - PAINAN

AS BUILT DRAWING

KEGIATAN :

PEMBANGUNAN RUANG IBADAH

PEKERJAAN :

PEMBANGUNAN MUSHOLA DI SDN 07 AIRPURA

LOKASI :

KECAMATAN AIRPURA

KONTRAKTOR :

CV. ZACKY KARYA

2019



DINAS PENDIDIKAN DAN KEBUDAYAAN
KABUPATEN PESIR SELATAN



AS BUILD DRAWING

PEMBANGUNAN MUSHOLA DI SDN 07 AIRPURA

KECAMATAN AIR PURA

TOL KONTRAK

6 MEI 2019

NO KONTRAK

420/12/SPK-APBD/DPK-SARANA SD/V/2019

KONTRAKTOR


CV. ZACKY KARYA

PENGAWAS LAPANGAN

DINAS PEKERJAAN UMUM DAN PENATAAN RUANG

NO. LEMBAR

TUMILAH LEMBAR

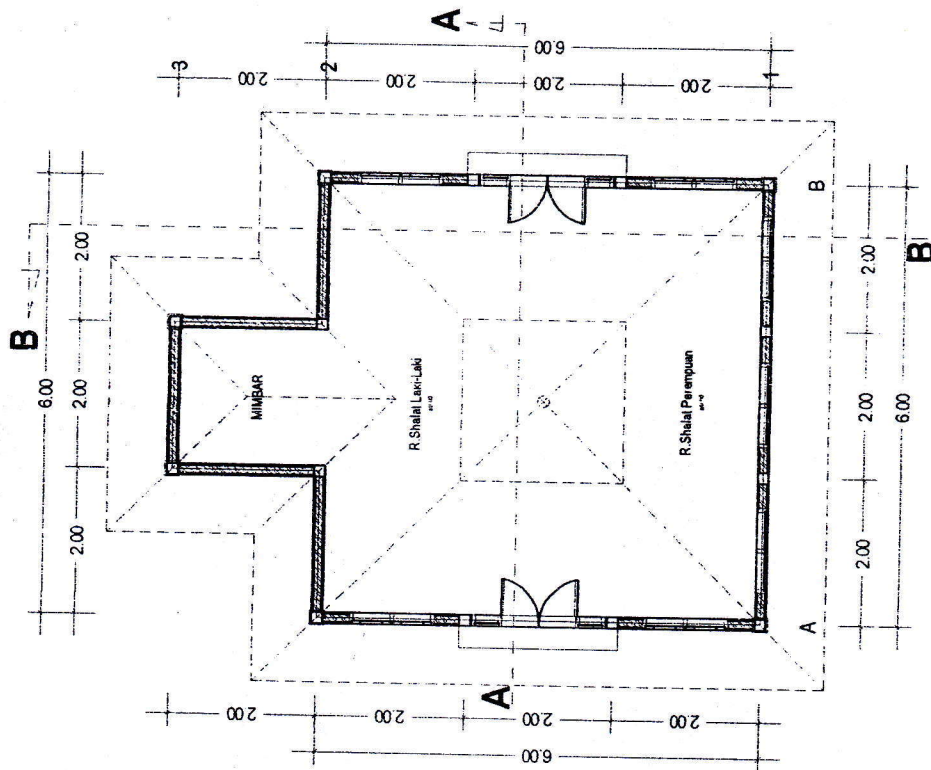

DENAH MUSHALLA

SKALA 1:100

DISERVISI/DIBERIKAN OLEH:
PEJABAT PELAKSANA TEKNIK KEGIATAN
DINAS PENDIDIKAN DAN KEBUDAYAAN

Nofri
NOFRIZAL ST
NIP. 19811127 201101 1 010

DIPERIKSA OLEH:

PENGAWAS LAPANGAN DINAS PEKERJAAN UMUM DAN PENATAAN RUANG

Jundri
JUNDRIYONGGA PUTRA, A.Md
NIP. 19960603 201703 1 001

DIBUAT OLEH:

CV. ZACKY KARYA

JONIZA EFFENDI, ST

DIREKTUR



DINAS PENDIDIKAN DAN KEBUDAYAAN
KABUPATEN PESIR SELATAN



AS BUILD DRAWING

PEMBANGUNAN MUSHOLA DI SDH 07 AIRPURA

KECAMATAN AIR PURA

6 MEI 2019

TGL KONTRAK


NO KONTRAK

KONTRAKTOR

PENGAWAS LAPANGAN


NO. LEMBAR

JUMLAH LEMBAR

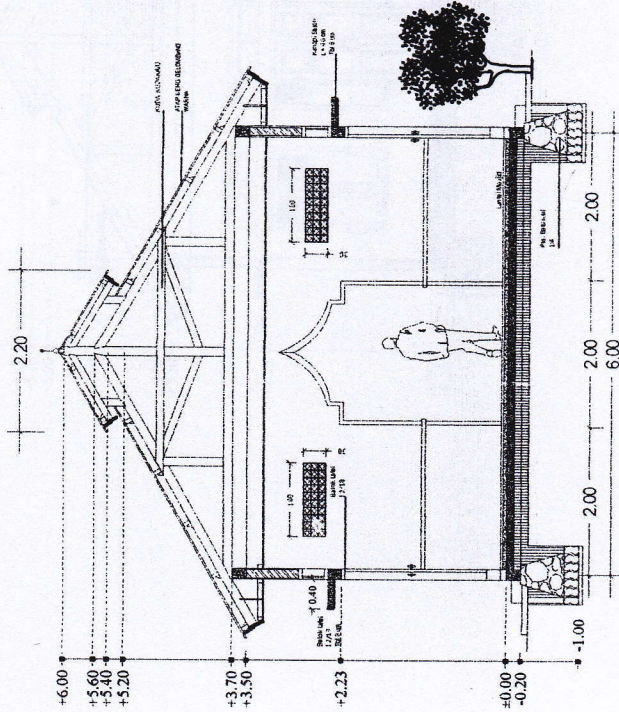

POTONGAN A-A

SKALA 1 : 100

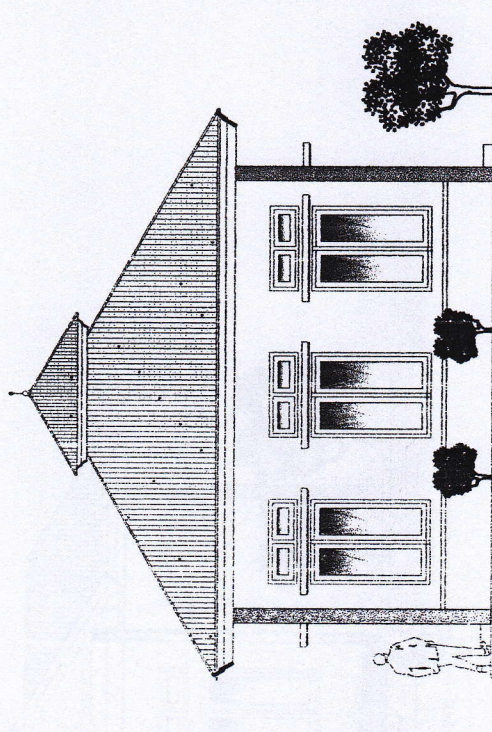

TAMPAK DEPAN

SKALA 1 : 100

DISETUJUI/DISYAHKAN OLEH:
PEJABAT PELAKSANA TEKNIS KEGIATAN
DINAS PENDIDIKAN DAN KEBUDAYAAN

NORISAL
NORISAL, ST
NIP. 19811127 20101 1 010

DIPERIKSA OLEH:
PENGAWAS LAPANGAN DINAS PENDIDIKAN UMUM DAN PENATAAN RUANG

JUNDRIN
JUNDRIN, S.Pd, A.Md
NIP. 19960605 201903 1 001

DISUSUN OLEH:
CV. ZACKY KARYA

JONIZA EFENDI
JONIZA EFENDI, ST
DIREKTUR




**DINAS PENDIDIKAN DAN KEBUDAYAAN
KABUPATEN PESIR SELATAN**

AS BUILD DRAWING

PEMBANGUNAN MUJHOLA DI SDN 07 AIRPURA

KECAMATAN AIR PURA

TGL. KONTRAK	6 MEI 2019
NO KONTRAK	42012/8PK-AP/BD/DPK-SARANA, SID V/2019
KONTRAKTOR	CV. ZACKY KARYA
PENGANGKAS LAPANGAN	DINAS PEKERJAAN UMUM DAN PENATAAN RUANG
NO. LEMBAR	
JUMLAH LEMBAR	

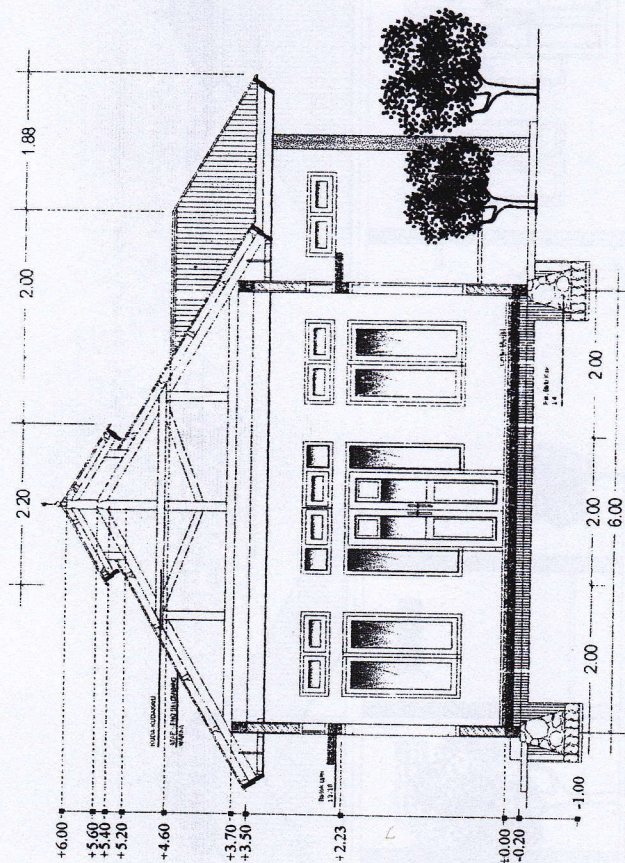

POTONGAN B-B

SKALA 1 : 100

DISETUJUI/DISYAHKAN OLEH:
PEJABAT PELAKSANA TEKNIKIS KEGIATAN
DINAS PENDIDIKAN DAN KEBUDAYAAN

NOFRIZAL ST

NIP. 19811127 201101 1010

DIPERIKSA OLEH

DIPERKSA OLTH

JUNDRICO ANGGA PUTRA, A Md
NIP. 19960605 20103 1 001

NDRI CO ANGGA PUTRA, A
NIP. 19960605 201903 1 001

DISUSUN OLEH:
CV. ZACKY KARYA

**JONIZA EFENDI, ST
DIREKTUR**



DINAS PENDIDIKAN DAN KEBUDAYAAN
KABUPATEN PESIR SELATAN



AS BUILD DRAWING

PEMBANGUNAN MUSHOLA DI SDN 07 AIRPURA

KECAMATAN AIR PURA

6 MEI 2019

TGL. KONTRAK

42012/SPK-APBD/DPK-SARANA SDY/2019

NO. KONTRAK

CV. ZACKY KARYA


KONTRAKTOR

DINAS PEKERJAAN UMUM DAN PENATAAN RUANG

PENGAWAS LAPANGAN

NO. LEMBAR

JUMLAH LEMBAR

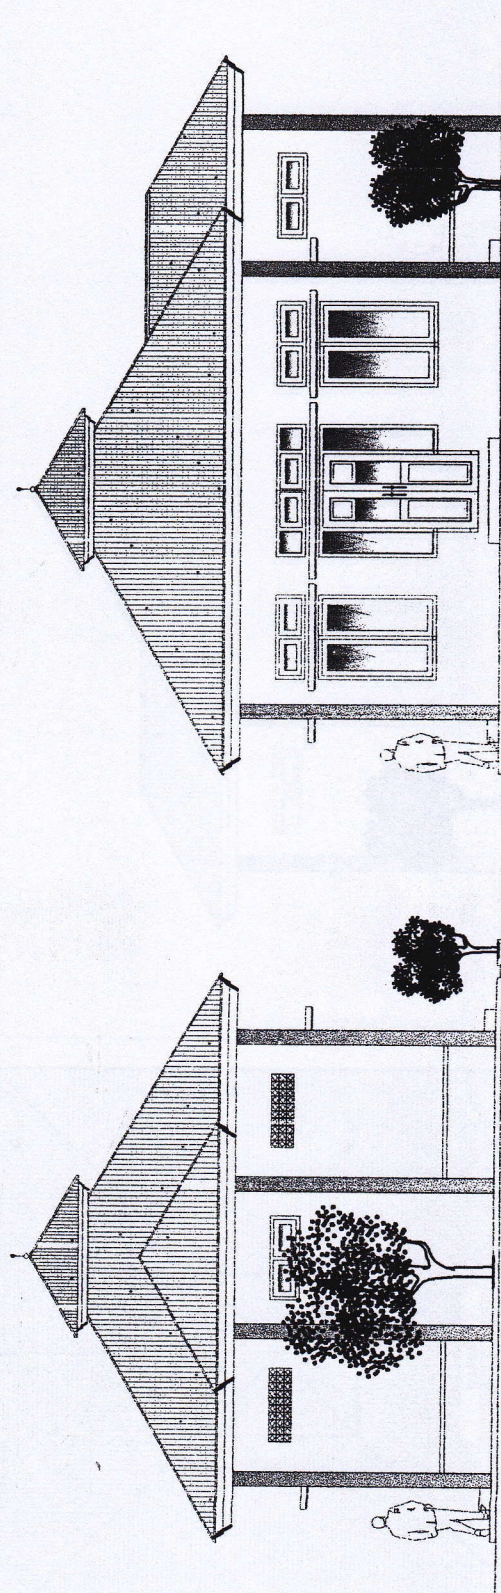

TAMPAK BELAKANG

SKALA 1 : 100

TAMPAK S. KANAN

SKALA 1 : 100

DISETUJUI/DISYAHKAN OLEH:
PEJABAT PELAKSANA TEKNIS KEGIATAN
DINAS PENDIDIKAN DAN KEBUDAYAAN

Nuzul
NO. RIZAL ST

NIP. 19811127 201101 1 010

DIPERIKSA OLEH:

PENGAWAS LAPANGAN DINAS PEKERJAAN UMUM DAN PENATAAN RUANG

Jundri

JUNDIRNO ANGGIA PUTRA, A.Md
NIP. 19860603 191903 1 001

DISUSUN OLEH:

CV. ZACKY KARYA

Joniza
JONIZA EFENDI, ST
DIREKTUR



DINAS PENDIDIKAN DAN KEBUDAYAAN
KABUPATEN PESIR SELATAN



AS BUILD DRAWING

PEMBANGUNAN MUSHOLA DI SDN 07 AIRPURA

KECAMATAN AIR PUTRA

6 MEI 2019

TGL. KONTRAK


NO KONTRAK

KONTRAKTOR


PENGAWAS LAPANGAN

NO. LEMBAR

JUMLAH LEMBAR

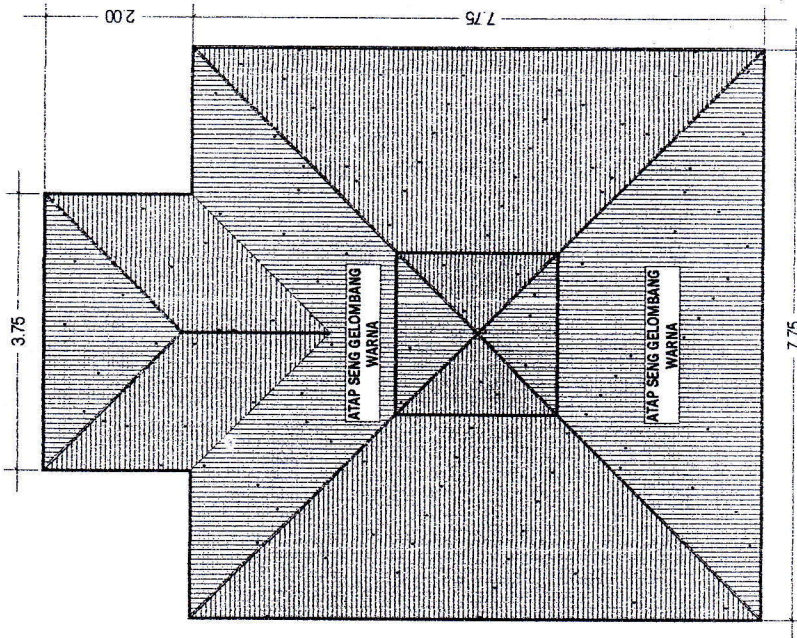

TAMPAK ATAS
SKALA 1 : 100

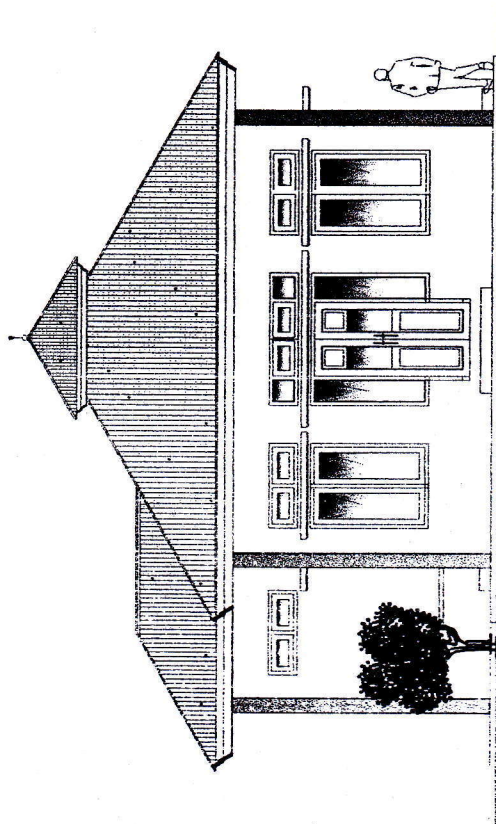

TAMPAK S.KIRI
SKALA 1 : 100

DISETUJUI/DISYAHKAN OLEH:
PEJABAT PELAKSANA TEKNIK KEGIATAN
DINAS PENDIDIKAN DAN KEBUDAYAAN

NOFRIZA ST
NOFRIZA, ST
NIP. 1981127 20101 1 010

PIPERIKSA OLEH:

PENGAWAS LAPANGAN DINAS PEKERJAAN UMUM DAN PENATAAN RUANG

JUNDIRA ANGGA PUTRA, A.Md
JUNDIRA ANGGA PUTRA, A.Md
NIP. 19960605 201903 1 001

DISUSUN OLEH:
CV. ZACKY KARYA

IONIZA EFENDI, ST
IONIZA EFENDI, ST
DIREKTUR



DINAS PENDIDIKAN DAN KEBUDAYAAN
KABUPATEN PESIR SELATAN



AS BUILD DRAWING

PEMBANGUNAN MUSHOLA DI SDN 07 AIRPURA

KECAMATAN AIR PURA

6 MEI 2019

TOL KONTRAK

NO KONTRAK

42012/SPK-APBD/DPK-SARANA SD/V/2019

KONTRAKTOR



CV. ZACKY KARYA

PENGAWAS LAPANGAN

DINAS PEKERJAAN UMUM DAN PENATAAN RUANG


NO LEMBAR

JUMLAH LEMBAR

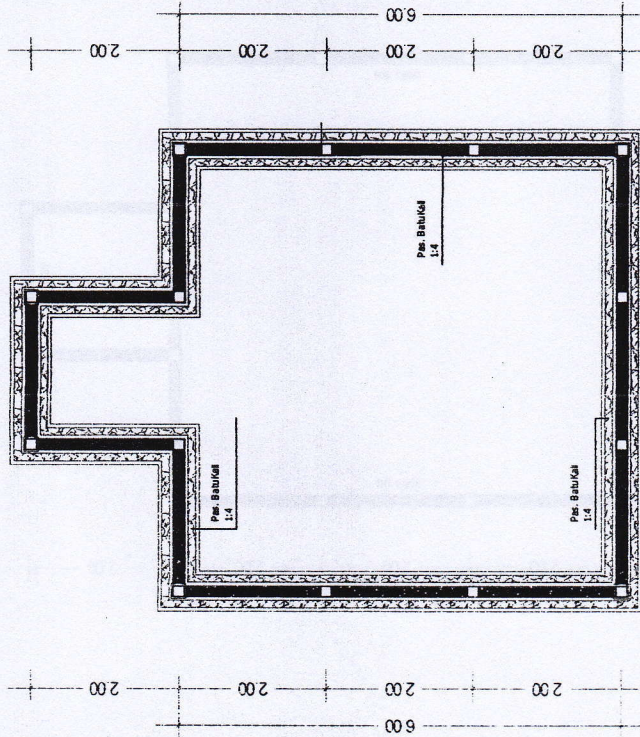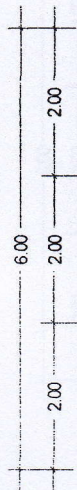

DENAH PONDASI

SKALA 1 : 100

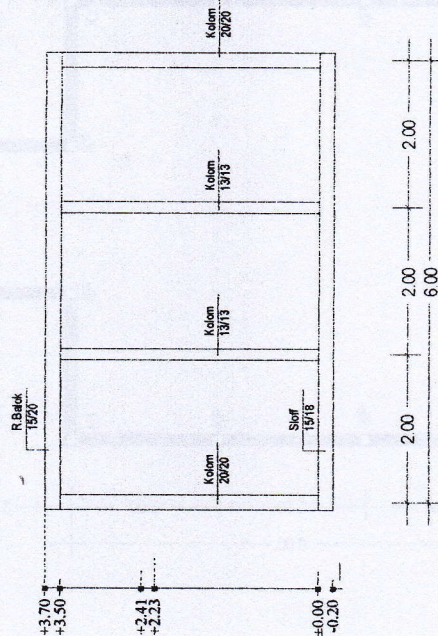

PORTAL 1 (MELINTANG)

SKALA 1 : 100

DISERVISI/DISYAHKAN OLEH:
PEJABAT PELAKSANA TEKNIK KEGIATAN
DINAS PENDIDIKAN DAN KEBUDAYAAN

NOPRIZAL ST
NIP. 1981127 201 101 1 010

DIPERIKSA OLEH:

PENGAWAS LAPANGAN DINAS PEKERJAAN UMUM DAN PENATAAN RUANG

JUNDRIO ANGGA RUTRA, A.Md
NIP. 19960603 201903 1 001

DISUSUN OLEH:

CV. ZACKY KARYA

JONIZA EFENDI, ST
DIREKTUR



DINAS PENDIDIKAN DAN KEBUDAYAAN
KABUPATEN PESIR SELATAN



AS BUILD DRAWING

PEMBANGUNAN MUSHOLA DI SIN 07 AIRPURA

KECAMATAN AIR PURA

6 MEI 2019

TOL KONTRAK


NO KONTRAK
42012/SPK-APBD/DPK-SARANA SDV/2019

KONTRAKTOR
CV. ZACKY KARYA

PENGAWAS LAPANGAN
DINAS PEKERJAAN UMUM DAN PENATAAN RUANG

NO. LEMBAR

JUMLAH LEMBAR

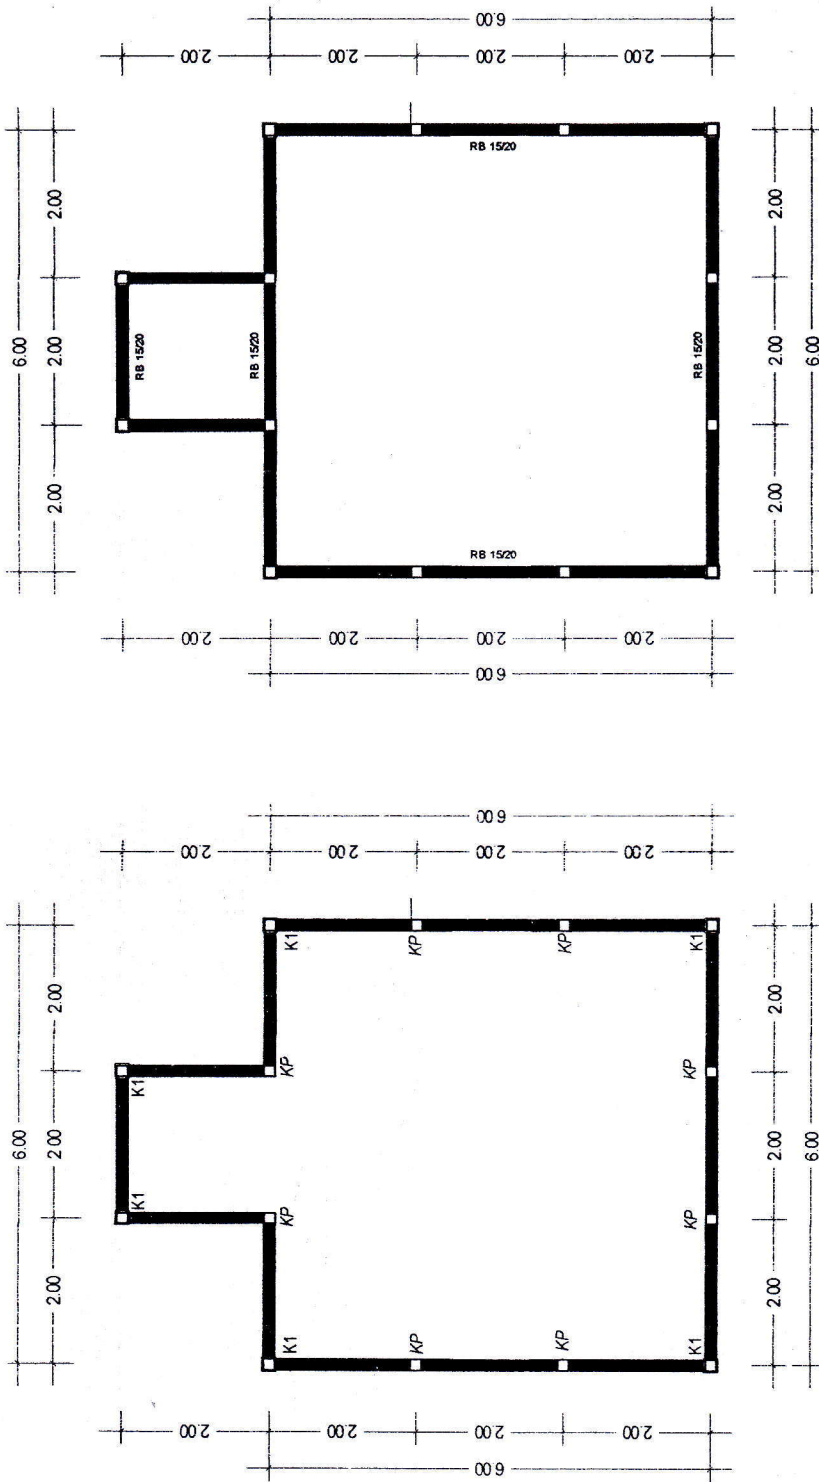

D. RENCANA KOLOM
SKALA 1 : 100

D. RENCANA R. BALOK
(1520)
SKALA 1 : 100

DISETUJUI/DISYAHKAN OLEH:
PEJABAT PELAKSANA TEKNIK/KEGIATAN
DINAS PENDIDIKAN DAN KEBUDAYAAN

Nofzal
NOFZAL ST
NIP. 1981127 201011 010

DIPERAWAS OLEH:
PENGAWAS LAPANGAN DINAS PEKERJAAN UMUM DAN PENATAAN RUANG

[Signature]
JUNDIRVONGGH PUTRA A Md
NIP. 19950603 201903 1 001

DISUSUN OLEH:
CV. ZACKY KARYA

[Signature]
JONIZA EFENDI ST
DIREKTUR



DINAS PENDIDIKAN DAN KEBUDAYAAN
KABUPATEN PESISIR SELATAN



AS BUILD DRAWING

PEMBANGUNAN MUSHOLA DI SDN 07 AIRPURA

KECAMATAN AIR PURA

6 MEI 2019

TOL KONTRAK


NO KONTRAK

KONTRAKTOR

PENGAWAS LAPANGAN

NO. LEMBAR

JUMLAH LEMBAR

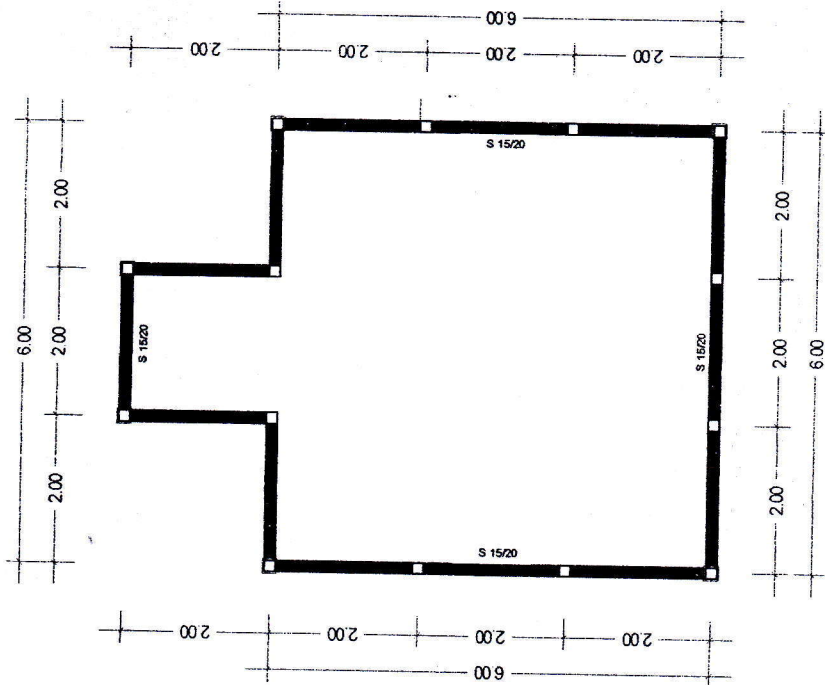

D. RENCANA SLOFF

SKALA 1 : 100

DISERVISI/DIYAHKAN OLEH:
PELABAT PELAKSANA TEKNIK KEGIATAN
DINAS PENDIDIKAN DAN KEBUDAYAAN

NOFRIZAL ST
NIP. 19811127 20101 1 010

DIBERIKSA OLEH:
PENGAWAS LAPANGAN DINAS PEKERJAAN UMUM DAN PENATAAN RUANG

JUNDIRYO ANEKA PUTRA, A.Md
NIP. 19960603 201903 1 001

DISUSUN OLEH:
CV. ZACKY KARYA

JONIZA EFENDI, ST
DIREKTUR



DINAS PENDIDIKAN DAN KEBUDAYAAN
KABUPATEN PESIR SELATAN




AS BUILD DRAWING

PEMBANGUNAN MUSHOLA DI SDN 07 AIRPURA

KECAMATAN AIR PURA

TGL. KONTRAK	6 MEI 2019
NO KONTRAK	42012/SPK-APBD/DPK-SARANA SD/V/2019
KONTRAKTOR	CV. ZACKY KARYA
PENGAWAS LAPANGAN	DINAS PEKERJAAN UMUM DAN PENATAAN RUANG
NO. LEMBAR	
JUMLAH LEMBAR	

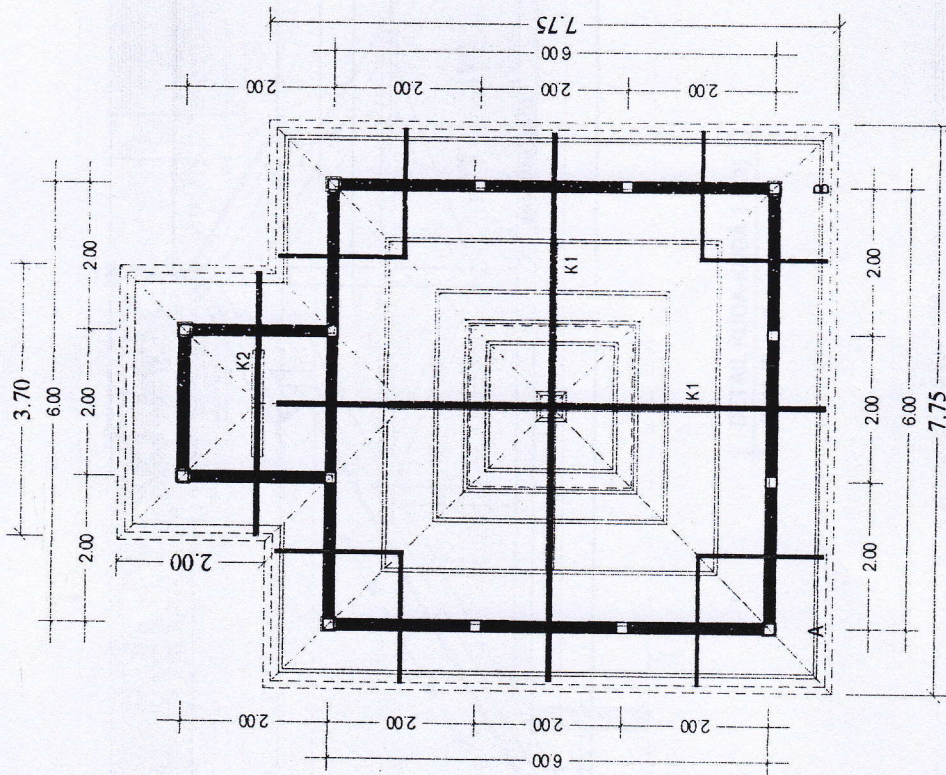

RENCANA KAP ATAP

SKALA 1 : 100

DISETUIH/DISYAHKAN OLEH:
PEJABAT PELAKSANA TEKNIS KEGIATAN
DINAS PENDIDIKAN DAN KEBUDAYAAN

NOVITA
NO. 19811127 201103 1 010

DIPERIKSA OLEH:

PENGAWAS LAPANGAN DINAS PEKERJAAN UMUM DAN PENATAAN RUANG

JUNDRINO
JUNDRINO ANCEA PUTRA A Md
NIP. 19960603201903 1 001

DISUSUN OLEH:
CV. ZACKY KARYA

JONIZA
JONIZA EFFENDI ST
DIREKTUR



DINAS PENDIDIKAN DAN KEBUDAYAAN
KABUPATEN PESISIR SELATAN



AS BUILD DRAWING

PEMBANGUNAN MUSHOLA DI SDN 07 AIRPURA

KECAMATAN AIR PURA

6 MEI 2019

TGL KONTRAK


NO KONTRAK
42012SPK-APBD/DPK-SARANA SD/07/2019

KONTRAKTOR
CV. ZACKY KARYA

PENGAWAS LAPANGAN
DINAS PEKERJAAN UMUM DAN PENATAAN RUANG

NO. LEMBAR

JUMLAH LEMBAR

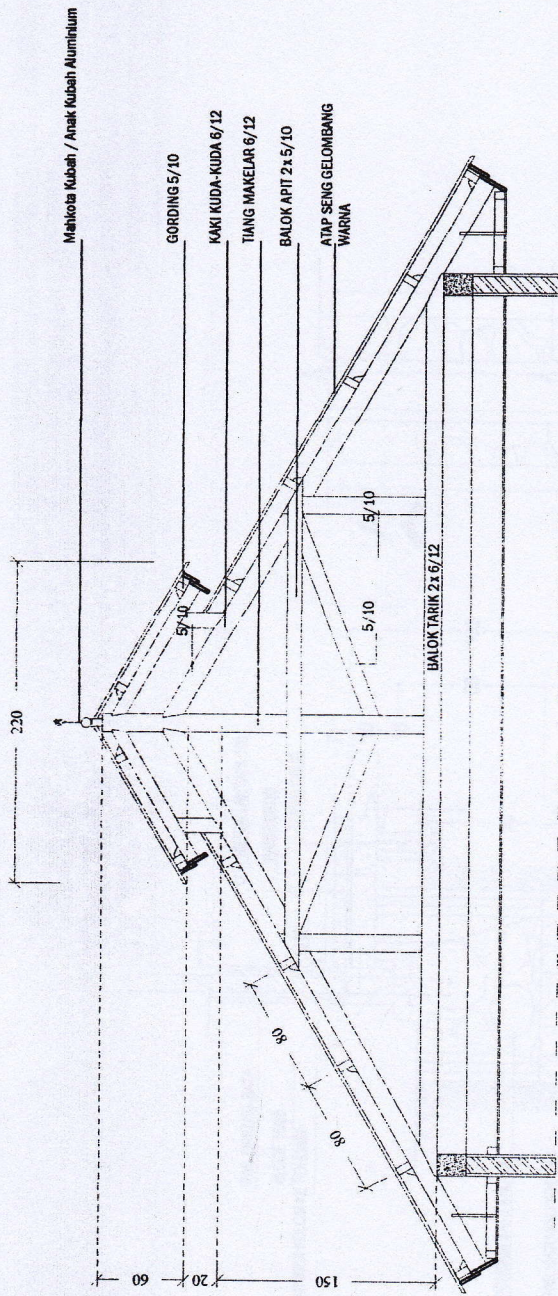

DETAIL KUDA-KUDA 1 (K1)

SKALA 1 : 100

DISETUITUDISYARKAN OLEH:
PELABAT PELAKSANA TEKNIK KEGIATAN
DINAS PENDIDIKAN DAN KEBUDAYAAN

Nozka
NOFIZAL, ST
NIP. 19811127 201101 1 010

DIPERIKSA OLEH:

PENGAWAS LAPANGAN DINAS PEKERJAAN UMUM DAN PENATAAN RUANG

Jundriyongga Putra A.Md
JUNDRIYONGGA PUTRA A.Md
NIP. 19960605 201903 1 001

DISUSUN OLEH:

CV. ZACKY KARYA

Joniza Efendi, ST
JONIZA EFENDI, ST
DIREKTUR



DINAS PENDIDIKAN DAN KEBUDAYAAN
KABUPATEN PESIR SELATAN



AS BUILD DRAWING

PEMBANGUNAN MUSHOLA DI SDN 07 AIRPURA

KECAMATAN AIR PURA

TGL KONTRAK 6 MEI 2019


NO KONTRAK 42012SPK-APBD/DPK-SARANA SDN/2019

KONTRAKTOR CV. ZACKY KARYA

PENGAWAS LAPANGAN DINAS PEKERJAAN UMUM DAN PENATAAN RUANG

NO. LEMBAR

JUMLAH LEMBAR

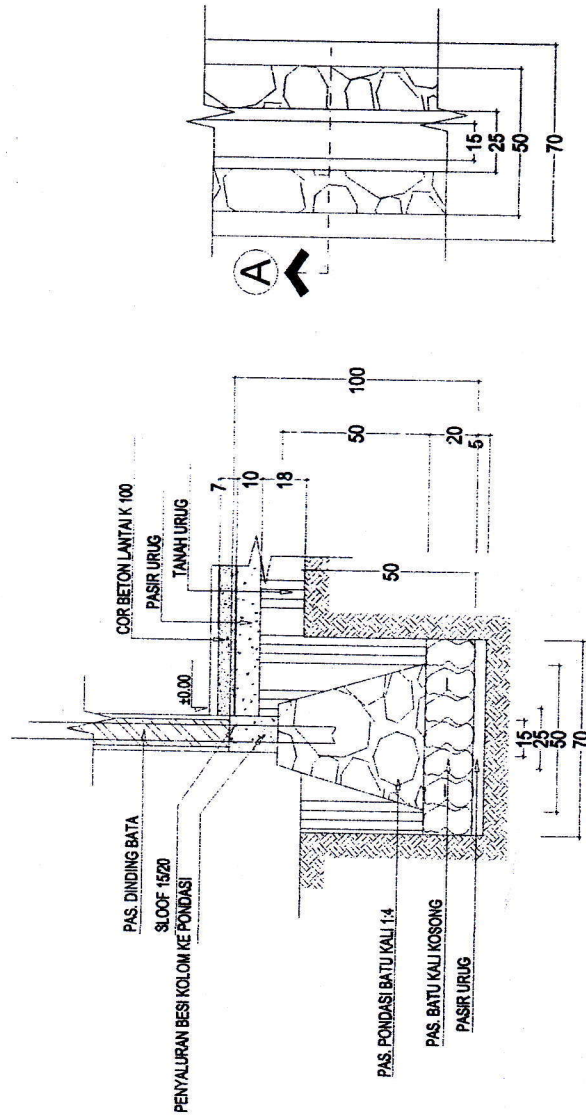

POTONGAN A
SKALA 1:25

DETAIL PONDASI BATU KALI
SKALA 1:25

DISETUI/DISTYAHKAN OLEH :
PEJABAT PELAKSANA TEKNIK KEGIATAN
DINAS PENDIDIKAN DAN KEBUDAYAAN

Nofrizal

NOFRIZAL, ST

NIP. 19811127 20101 1 010

DIPERIKSA OLEH :

PENGAWAS LAPANGAN DINAS PEKERJAAN UMUM DAN PENATAAN RUANG


Jundrivo

JUNDRIVO ANGGA PUTRA A.Md
NIP. 19960605 201903 1 001

DISUSUN OLEH :
CV. ZACKY KARYA

Zacky Karya

JONIZA EFFENDI, ST
DIREKTUR

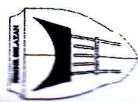

DINAS PENDIDIKAN DAN KEBUDAYAAN
KABUPATEN PESIR SELATAN



AS BUILD DRAWING

PEMBANGUNAN MUSHOLA DI SDN 07 AIRPURA

KECAMATAN AIR PURA

TGL. KONTRAK	6 MEI 2019
NO KONTRAK	42012/SPK-APBD/DPK-SARANA SD/7/2019
KONTRAKTOR	CV. ZACKY KARYA
PENGAWAS LAPANGAN	DINAS PEKERJAAN UMUM DAN PENATAAN RUANG
NO. LEMBAR	
JUMLAH LEMBAR	

TABEL PENULANGAN KOLOM 1 K1 = 20 X 20		TABEL PENULANGAN KOLOM PRAKTIS KP = 13 X 13	
GEOMETRI KOLOM	KOLOM 20 / 20	GEOMETRI KOLOM	KOLOM 13 / 13
DIMENSI	20/30	DIMENSI	13/13
TUL. ATAS	2ø12	TUL. ATAS	2ø10
TUL. SAMPING	-	TUL. SAMPING	-
TUL. BAWAH	2ø12	TUL. BAWAH	2ø10
SENGKANG	ø8-200	SENGKANG	ø8-200

TABEL PENULANGAN BALOK		
GEOMETRI BALOK	SLOFF 15/18	RING BALOK 15/20
DIMENSI	15/18	15/20
TUL. ATAS	2ø10	2ø10
TUL. SAMPING	-	-
TUL. BAWAH	2ø10	2ø10
SENGKANG	ø8-200	ø8-200

DETAIL PEMBESIAN



DISETUTU/DISYAHKAN OLEH :
PEJABAT PELAKSANA TEKNIK KEGIATAN
DINAS PENDIDIKAN DAN KEBUDAYAAN

NOFRIZAL M. ST
NIP. 19811127 201101 1 010

DIPERIKSA OLEH :

PENGAWAS LAPANGAN DINAS PEKERJAAN UMUM DAN PENATAAN RUANG

JUNDRIO AGGA PUTRA, A.Md
NIP. 19960603 201901 1 001

DISEJUN OLEH :

CV. ZACKY KARYA

JONZA EFENDI, ST
DIREKTUR