

**PEMERINTAH KABUPATEN PESISIR SELATAN
DINAS PENDIDIKAN DAN KEBUDAYAAN**

Jl. H. Agus Salim - PAINAN

AS BUILT DRAWING

KEGIATAN :

PEMBANGUNAN RUANG IBADAH

PEKERJAAN :

PEMBANGUNAN MUSHOLA DI SDN 11 AIRPURA

LOKASI :

KECAMATAN AIRPURA

KONTRAKTOR :

CV. ZACKY KARYA

2019



DINAS PENDIDIKAN DAN KEBUDAYAAN
KABUPATEN PESIR SELATAN



AS BUILD DRAWING

PEMBANGUNAN MUSHOLA DI SDN II AIRPURA

KECAMATAN AIR PURA

6 MEI 2019

TGL. KONTRAK


NO KONTRAK

KONTRAKTOR

PENGAWAS LAPANGAN

NO. LEMBAR

JUMLAH LEMBAR

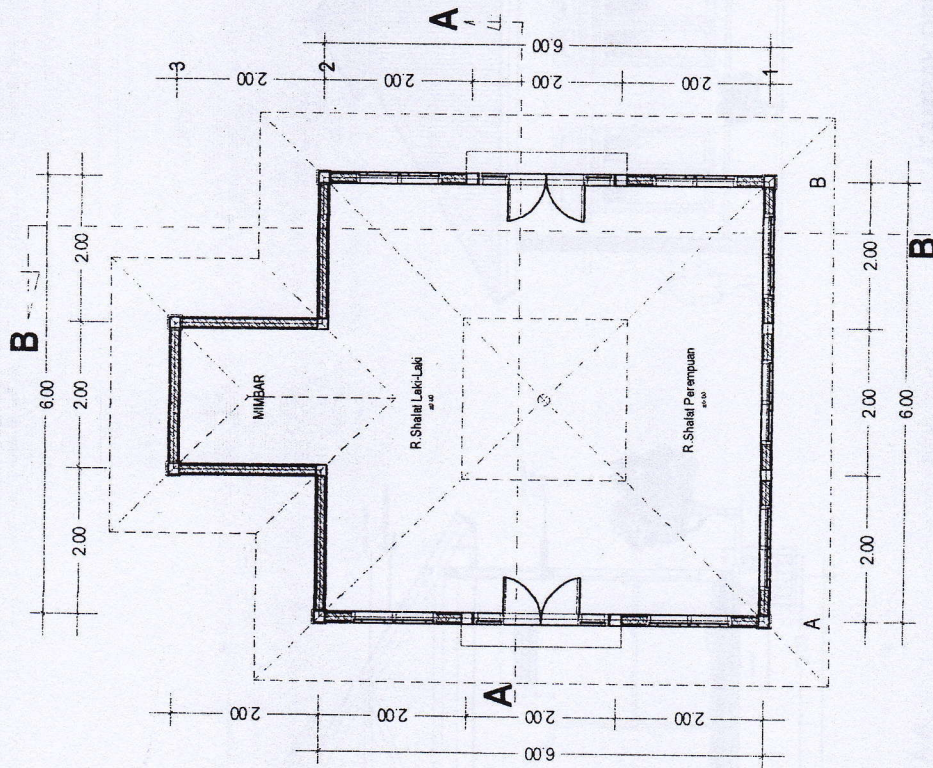

DENAH MUSHALLA

SKALA 1 : 100

DISERVISI OLEH:
PEJABAT PELAKSANA TEKNIK KEGIATAN
DINAS PENDIDIKAN DAN KEBUDAYAAN

Nofri
NOFRIZAL ST
NIP. 1981127 201101 1 010

DIPERIKSA OLEH:

PENGAWAS LAPANGAN DINAS PERKERJAAN UMUM DAN PENATAAN RUANG

Jundriyongga Putra A M
JUNDRIYONGGA PUTRA A M
NIP. 19960605 201903 1 001

DISUSUN OLEH:
CV. ZACKY KARYA

Joniza Efendi ST
JONIZA EFENDI ST
DIREKTUR



DINAS PENDIDIKAN DAN KEBUDAYAAN
KABUPATEN PESIR SELATAN



AS BUILD DRAWING

PEMBANGUNAN MUSHOLA DI SDN 11 AIRPURA

KECAMATAN AIR PURA

TGL. KONTRAK 6 MEI 2019


NO KONTRAK 420/13/SPK-APBD/DPK-SARANA SDV/2019

KONTRAKTOR CV. ZACKY KARYA

PENGAWAS LAPANGAN DINAS PEKERJAAN UMUM DAN PENATAAN RUANG


NO LEMBAR

JUMLAH LEMBAR

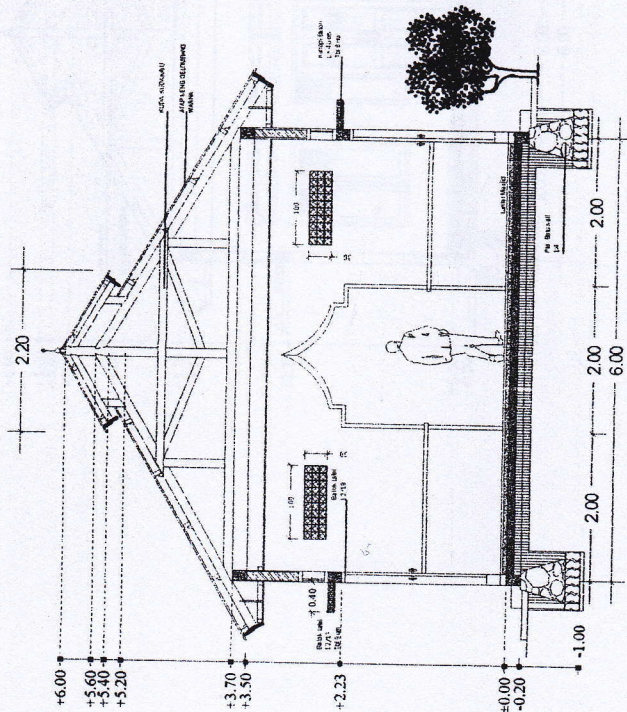

POTONGAN A-A

SKALA 1 : 100

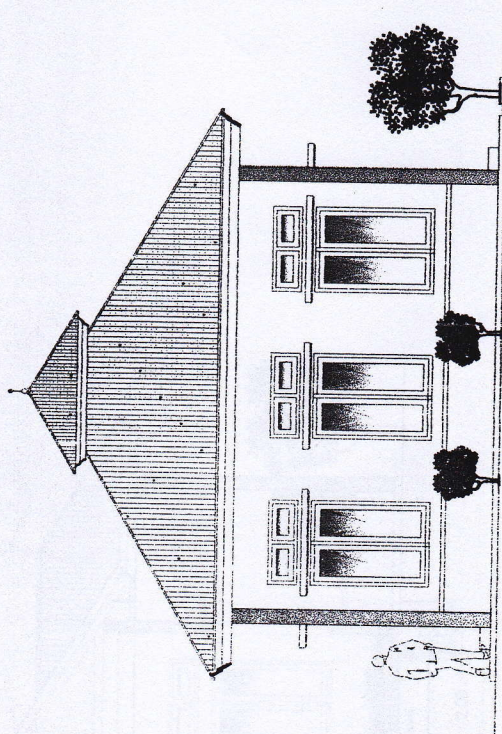

TAMPAK DEPAN

SKALA 1 : 100

DISETUI/DISYAIKAN OLEH:
PEJABAT PELAKSANA TEKNIK/KEGIATAN
DINAS PENDIDIKAN DAN KEBUDAYAAN

NOFRIZAL, ST

NIP. 19811127 201101 1 010

DIPERIKSA OLEH:

PENGAWAS LAPANGAN DINAS PEKERJAAN UMUM DAN PENATAAN RUANG

JUNDHYO ANGGA PUTRA, A.Md

NIP. 19960603 201903 1 001

DIBUSUN OLEH:
CV. ZACKY KARYA

JONIZA EFENDI, ST

DIREKTUR




**DINAS PENDIDIKAN DAN KEBUDAYAAN
KABUPATEN PESIR SELATAN**

AS BUILD DRAWING

PEMBANGUNAN MUSHOLA DI SDN II AIRPURA

KECAMATAN AIR PURA

TGL. KONTRAK	6 MEI 2019
NO KONTRAK	42013/SPK-APBD/DPK-SARANA, SD/V/2019
KONTRAKTOR	CV. ZACKY KARYA
PENGAWAS LAPANGAN	DINAS PEKERJAAN UMUM DAN PENATAAN RUANG
NO. LEMBAR	NO. LEMBAR
JUMLAH LEMBAR	

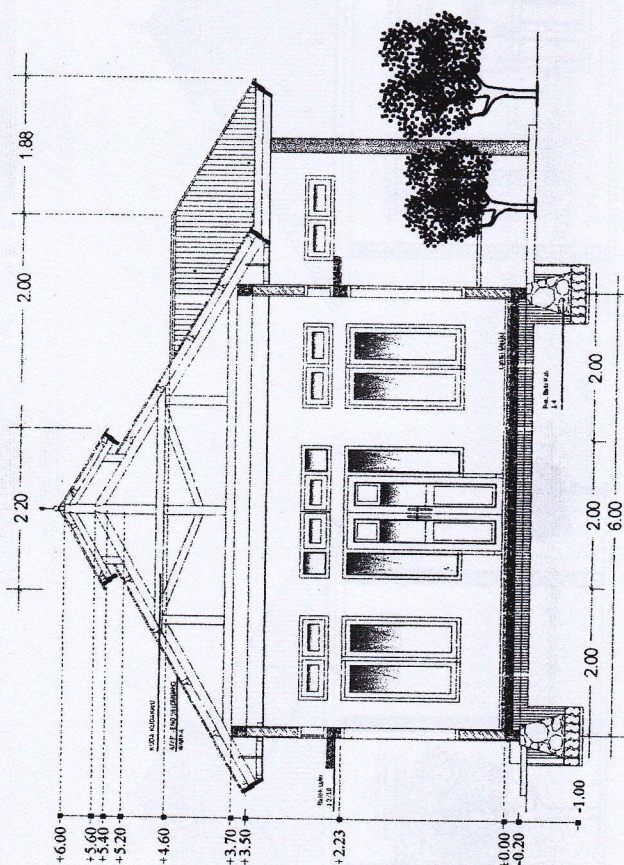

POTONGAN B-B

SKALA 1 : 100

DISETUJUI/DISYAHKAN OLEH :
PEJABAT PELAKSANA TEKNIK KEGIATAN
DINAS PENDIDIKAN DAN KEBUDAYAAN

Nyko

NOFRIZAL, ST

NIP. 19811127 201101 1010

DIPERIKSA OLEH:

PENGAWAS LAPANGAN DINAS PEKERJAAN UMUM DAN PENATAAN RUANG

DIPERIKSA OLEH
GAN DINAS PENERJAA

JUNDIRIWO ANGGA PUTRA, A.MD
NIP. 19960605 201903 1 001

DISUSUN OLEH:
CV. ZACKY KARYA

**JONIZA EFENDI, ST
DIREKTUR**



DINAS PENDIDIKAN DAN KEBUDAYAAN
KABUPATEN PESIR SELATAN



AS BUILD DRAWING

PEMBANGUNAN MUSHOLA DI SDN 11 AIRPURA

KECAMATAN AIR PURA

TGL. KONTRAK

6 MEI 2019

NO KONTRAK

420/13/SPK-APBD/DPK-SARANA SD/V/2019

KONTRAKTOR


CV. ZACKY KARYA

PENGAWAS LAPANGAN

DINAS PEKERJAAN UMUM DAN PENATAAN RUANG


NO. LEMBAR

JUMLAH LEMBAR

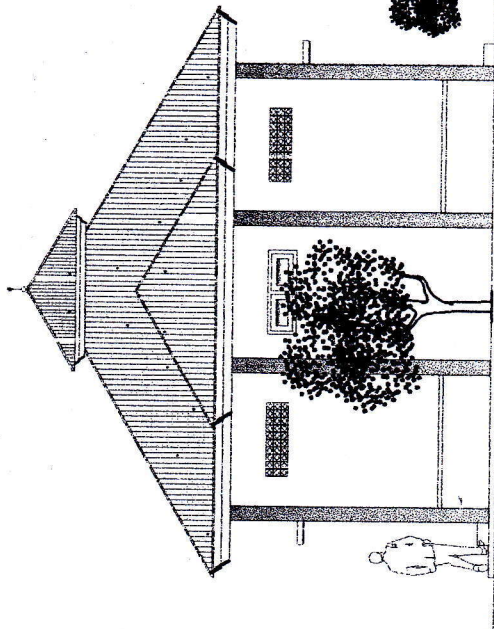

TAMPAK BELAKANG

SKALA 1 : 100

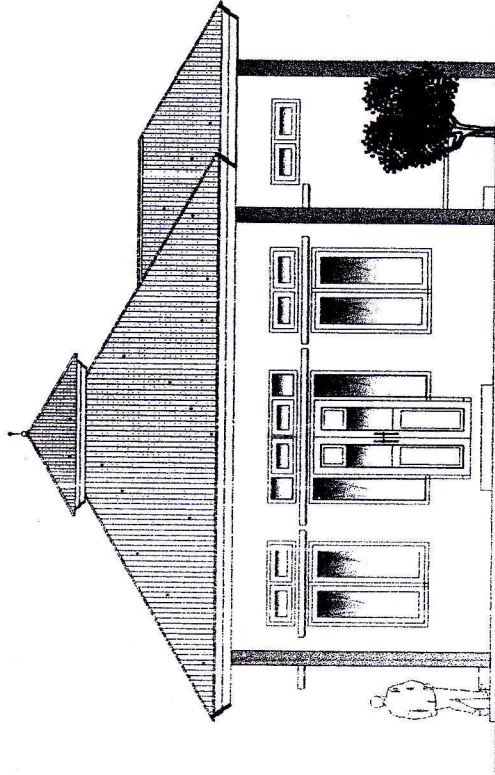

TAMPAK S.KANAN

SKALA 1 : 100

DISETUJUI/DISYAHKAN OLEH :
PEJABAT PELAKSANA TEKNIS KEGIATAN
DINAS PENDIDIKAN DAN KEBUDAYAAN

Naga
NORRIZAL, ST
NIP. 19811127 201101 1010

DIPERIKSA OLEH

PENGAWAS LAPANGAN DINAS PEKERJAAN UMUM DAN PENATAAN RUANG

Junni
JUNNIYAN ANGEA PUTRA, A.Md
NIP. 19960603 201903 1 001

DISUSUN OLEH :

CV. ZACKY KARYA

Joniza
JONIZA EFFENDI, ST
DIREKTUR



DINAS PENDIDIKAN DAN KEBUDAYAAN
KABUPATEN PESIR SELATAN



AS BUILD DRAWING

TOL KONTRAK

6 MEI 2019

NO KONTRAK

420/13/SPK-APBD/DPK-SARANA SD/V/2019

KONTRAKTOR

CV. ZACKY KARYA

PENGAWAS LAPANGAN


DINAS PEKERJAAN UMUM DAN PENATAAN RUANG

NO. LEMBAR

JUMLAH LEMBAR


KECAMATAN AIR PUTRA

PEMBANGUNAN MUSHOLA DI SDN 11 AIRPURA

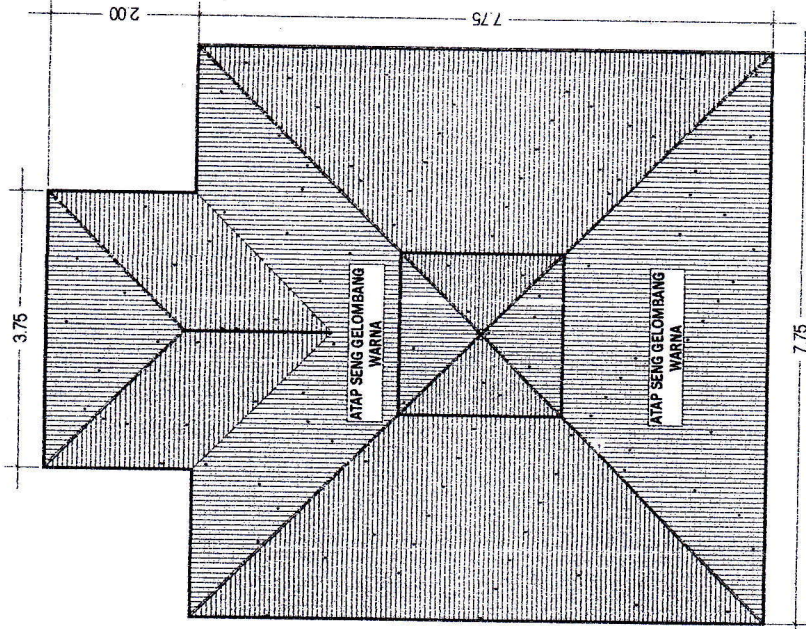

TAMPAK ATAS

SKALA 1 : 100

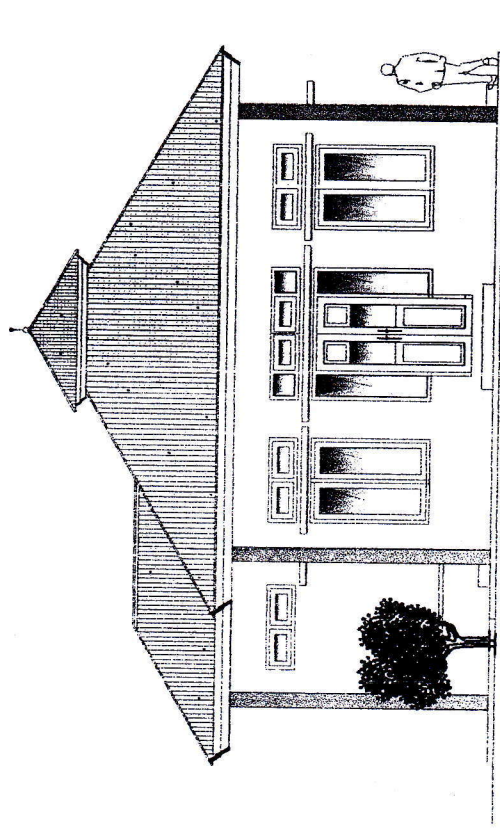

TAMPAK S.KIRI

SKALA 1 : 100

DISETUJUI/DISYAHKAN OLEH:
PEJABAT PELAKSANA TEKNIS KEGIATAN
DINAS PENDIDIKAN DAN KEBUDAYAAN

Nofrizal
NOFRIZAL, ST

NIP. 19811127 201101 1 010

DIPERIKSA OLEH:

PENGAWAS LAPANGAN DINAS PEKERJAAN UMUM DAN PENATAAN RUANG

Jundans
JUNDANS JINGGA PUTKA, A.Md

NIP. 19960603 20031 001

DISUSUN OLEH:

CV. ZACKY KARYA

Joniza
JONIZA EFENDI, ST

DIREKTUR