

**PEMERINTAH KABUPATEN PESISIR SELATAN
DINAS PENDIDIKAN DAN KEBUDAYAAN**

Jl. H. Agus Salim - PAINAN

AS BUILT DRAWING

KEGIATAN :

PEMBANGUNAN RUANG IBADAH

PEKERJAAN :

PEMBANGUNAN MUSHOLA SDN 12 PANCUNG SOAL

LOKASI :

KECAMATAN PANCUNG SOAL

KONTRAKTOR :

CV. KAMSI BERSAUDARA

2019



DINAS PENDIDIKAN DAN KEBUDAYAAN
KABUPATEN PESIR SELATAN



AS BUILD DRAWING

PEMBANGUNAN MUSHOLA SDN 12 PANCUNG SOAL

KECAMATAN PANCUNG SOAL

TGL KONTRAK

8 MEI 2019

NO KONTRAK

42016/SPK-APBD/DPK-SARANA SD V/2019

KONTRAKTOR


CV. KAMSI BERSAUDARA

PENGAWAS LAPANGAN

DINAS PEKERJAAN UMUM DAN PENATAAN RUANG

NO. LEMBAR

JUMLAH LEMBAR

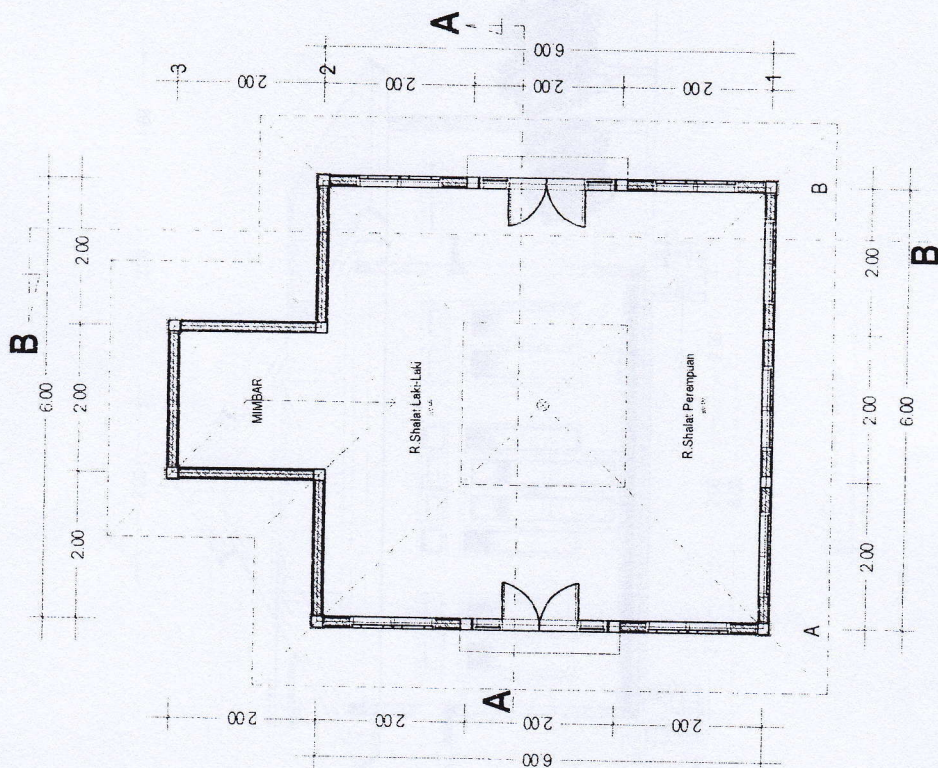

DENAH MUSHALLA
SKALA 1 : 100

DITELAKSA OLEH:

PENGAWAS LAPANGAN DINAS PEKERJAAN UMUM DAN PENATAAN RUANG

JUNDRINO NGGA PUTRA AMI
NIP. 19960605 3 903 1 001

DISUSUN OLEH:
KONTRAKTOR
CV. KAMSI BERSAUDARA

MARSIKAL
NIP. 19711112



DINAS PENDIDIKAN DAN KEBUDAYAAN
KABUPATEN PESISIR SELATAN



AS BUILD DRAWING

PEMBANGUNAN MUSHOLA SDN 12 PANCUNG SOAL

KECAMATAN PANCUNG SOAL

TGL. KONTRAK 8 MEI 2019


NO KONTRAK 42016/SPK-AP/ED/DPK-SARANA SD/V/2019

KONTRAKTOR CV. KAMSI BERSAUDARA

PENGAWAS LAPANGAN DINAS PEKERJAAN UMUM DAN PENATAAN RUANG

NO. LEMBAR

JUMLAH LEMBAR

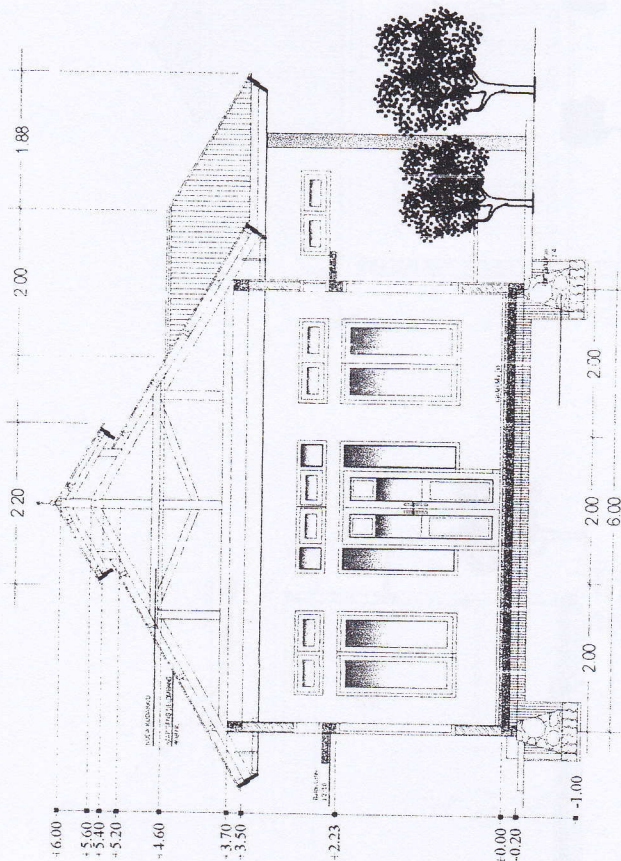

POTONGAN B-E
SKALA 1 : 100

DIVERIFIKASI OLEH:

PENGAWAS LAPANGAN DINAS PEKERJAAN UMUM DAN PENATAAN RUANG

[Signature]

JUNDRINO ANGGA FUTRA AMEL
NIP. 19260605 201903 1001

DIVISUN OLEH:
KONTRAKTOR
CV. KAMSI BERSAUDARA

[Signature]

MARSIKAL
DIREKTUR



DINAS PENDIDIKAN DAN KEBUDAYAAN
KABUPATEN PESIR SELATAN




AS BUILD DRAWING


PEMBANGUNAN MUSHOLA SDN 12 PANCUNG SOAL

KECAMATAN PANCUNG SOAL

TGL KONTRAK	8 MEI 2019
NO KONTRAK	420/16 SPK-APHD/DPK-SARANA SDV/2019
KONTRAKTOR	CV. KAMSI BERSAUDARA
PENGAWAS LAPANGAN	DINAS PEKERJAAN UMUM DAN PENATAAN RUANG
NO. LEMBAR	
JUMLAH LEMBAR	

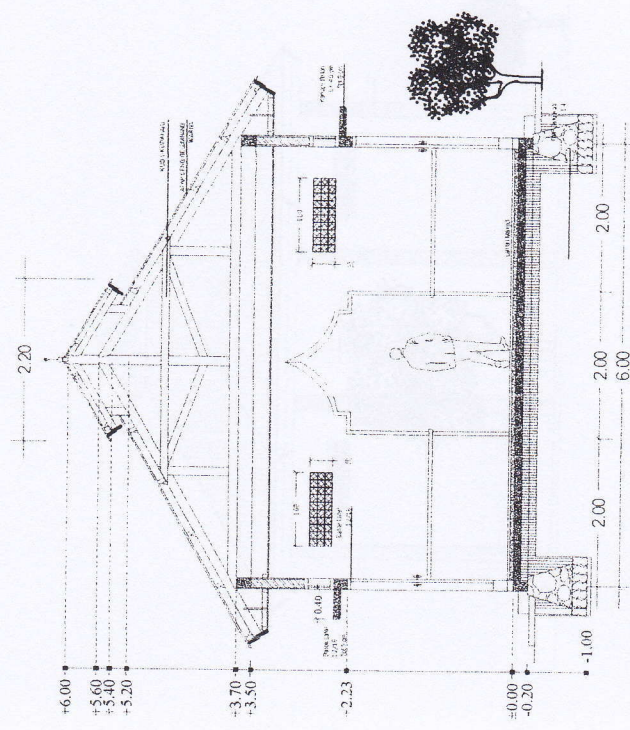

POTONGAN A-A
SKALA 1 : 100

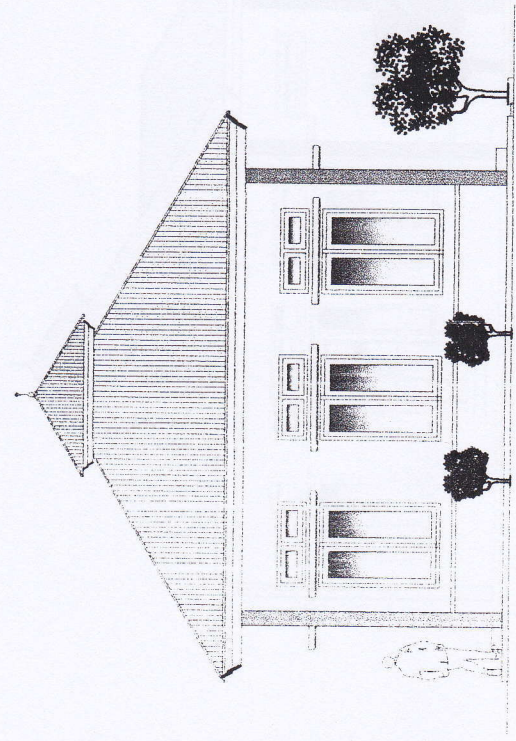

TAMPAK DEPAN
SKALA 1 : 100

DITERIKSA OLEH

PENGAWAS LAPANGAN DINAS PEKERJAAN UMUM DAN PENATAAN RUANG

[Signature]

JUNDRINO ANGGA PUTRA AMI
NIP. 19790605 201903 1 001

DISUSUN OLEH
KONTRAKTOR
CV. KAMSI BERSAUDARA

[Signature]

MARSAKAL
DIREKTUR



AS BUILD DRAWING

PEMBANGUNAN MUSHOLA SDN 12 PANCUNG SOAL

KECAMATAN PANCUNG SOAL

TGL KONTRAK 8 MEI 2019


NO KONTRAK 420/16/SPK-APED/DPK-SARANA SD/V/2019

KONTRAKTOR CV. KAMSI BERSAUDARA

PENGAWAS LAPANGAN DINAS PEKERJAAN UMUM DAN PENATAAN RUANG

NO. LEMBAR

JUMLAH LEMBAR

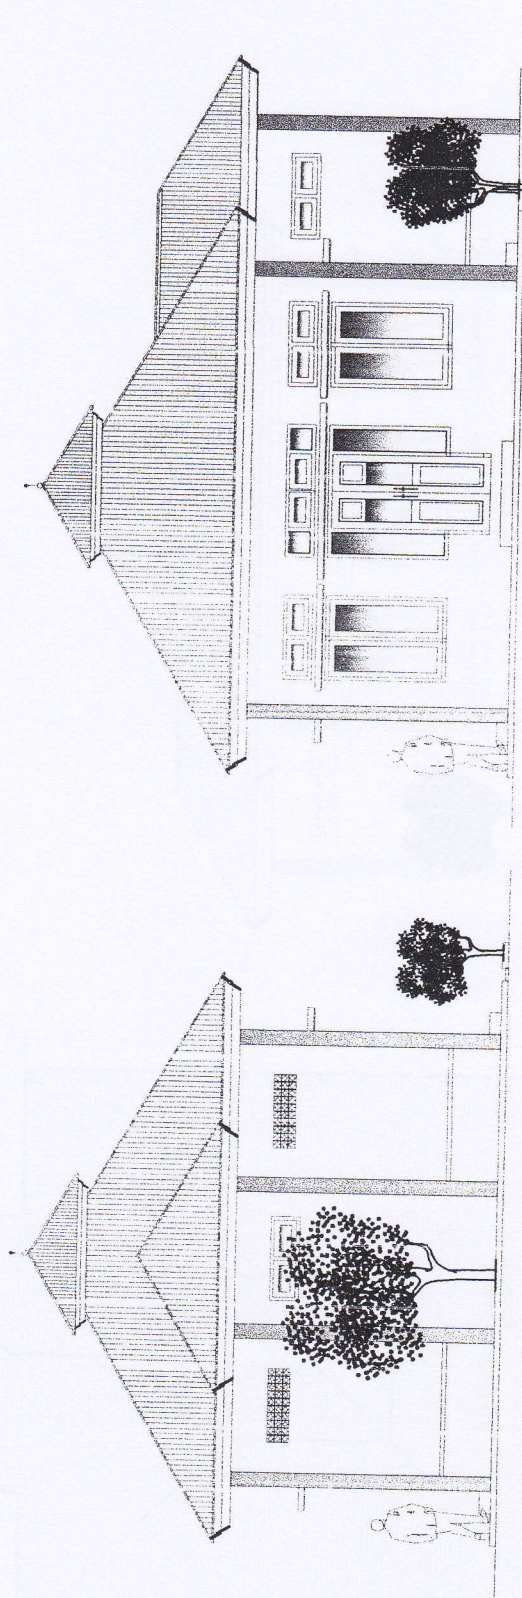

TAMPAK BELAKANG
SKALA 1 : 100

TAMPAK S.KANAN
SKALA 1 : 100

DIPERIKSA OLLH:

PENGAWAS LAPANGAN DINAS PEKERJAAN UMUM DAN PENATAAN RUANG

DISUSUN OLEH:
KONTRAKTOR
CV. KAMSI BERSAUDARA

JUNDRIVO ANGGRA PUTRA A.Md
NIP. 19960605 201903 1 001

MARSIKAL
DIREKTUR