



DINAS PENDIDIKAN DAN KEBUDAYAAN

KABUPATEN PESISIR SELATAN

Alamat Jalan H. Agus Salim - Painan Telp. (0751) 21602

Pembangunan Pagar

KEC. SUTERA

T.A 2019

AS BUILD DRAWING

NO. KONTRAK
TANGGAL
KEGIATAN
PEKERJAAN
LOKASI

: 420/ 27 /SPK-APBD/DPK-SARANAN.SDM/II/2019
: 18 Juni 2019
: Pembangunan Pagar
: Pembangunan Pagar SDN 28 Sutera
: Kec. Sutera

Kontraktor Pelaksana

CV. TECKNOS ABADI

PENGAWAS DINAS PEKERJAAN UMUM DAN PENATAAN RUANG
KABUPATEN PESISIR SELATAN

PAINAN 2019

PEMERINTAH KABUPATEN PESIR SELATAN
DINAS PENDIDIKAN DAN KEBUDAYAAN
Jalan H. Agus Salim - Palman Telp. (0756) 21602

AS BUILT DRAWING

PEMBANGUNAN PAGAR SDN SDN 28 PASAR SURANTIH

DENAH RENCANA

LOKASI

KECAMATAN SUTERA KAB. PESIR SELATAN

NO. KONTRAK : 420/27/SPK-APBD/DPK-SARANA.SD/VI/2019


TANGGAL : 18 Juni 2019

KONTRAKTOR : CV. TECKNOS ABADI

PENGAWAS : DINAS PEKERJAAN UMUM DAN PENATAAN RUANG


Mulai : 18 Juni 2019

Selesai :

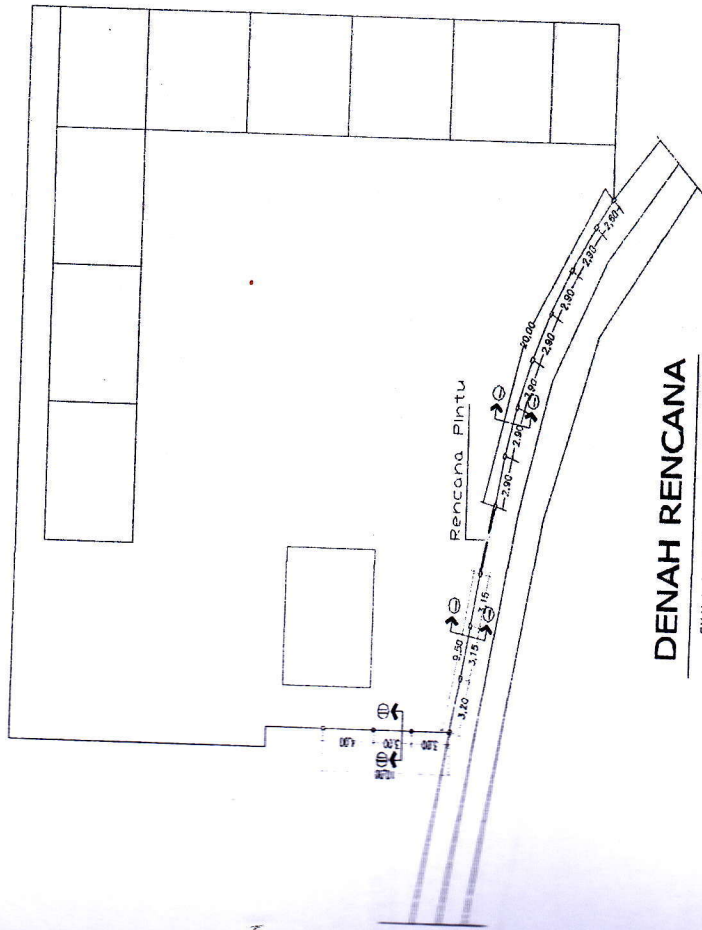

DENAH RENCANA

SKALA 1 : 250

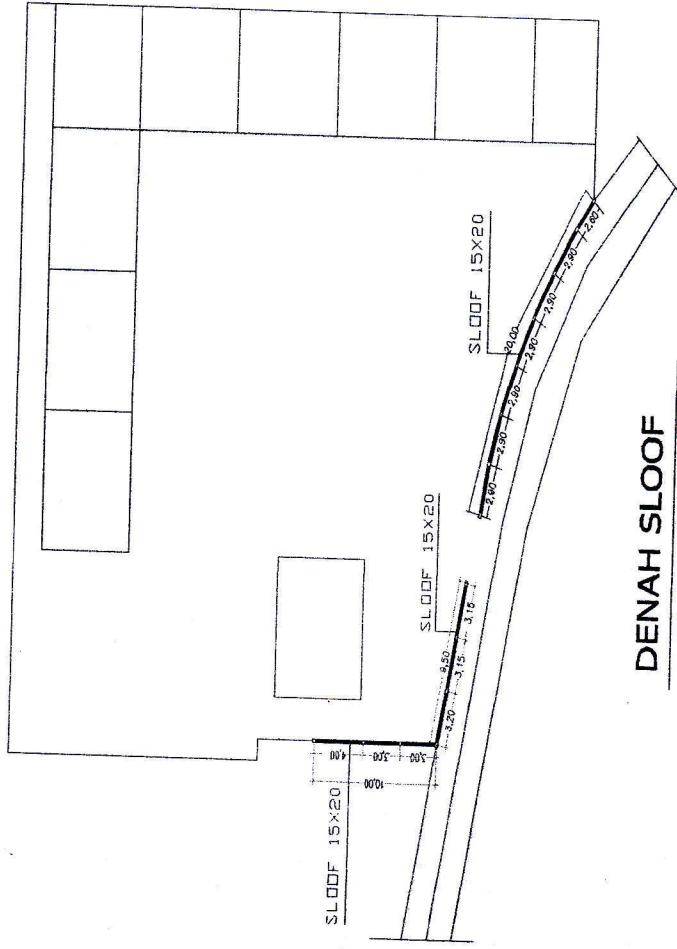

DENAH SLOOF

SKALA 1 : 250

DIPERIKSA :

PINGAWAS LAPANGAN

Dinas Pekerjaan Umum dan Penataan Ruang

[Signature]

DON HELIADI

NIP. 19620206 1987811 1 001

DISUSUN :

KONTRAKTOR PELAKSANA
CV. TECKNOS ABADI

[Signature]

MUSAWARDI

DIREKTUR

PEMERINTAH KABUPATEN PESISIR SELATAN
DINAS PENDIDIKAN DAN KEBUDAYAAN
Jalan H. Agus Salim - Painan Telp. (0756) 21602

AS BUILT DRAWING

PEMBANGUNAN PAGAR SDN SDN 28 PASAR SURANTIH

LOKASI

KECAMATAN SUTERA KAB. PESISIR SELATAN

NO. KONTRAK : 420/27/SPK-APBD/DPK-SARANA.SD/VI/2019


TANGGAL : 18 Juni 2019

KONTRAKTOR : CV. TECKNOS ABADI

PENGAWAS : DINAS PEKERJAAN UMUM DAN PENATAAN RUANG


Mulai : 18 Juni 2019

Selesai :

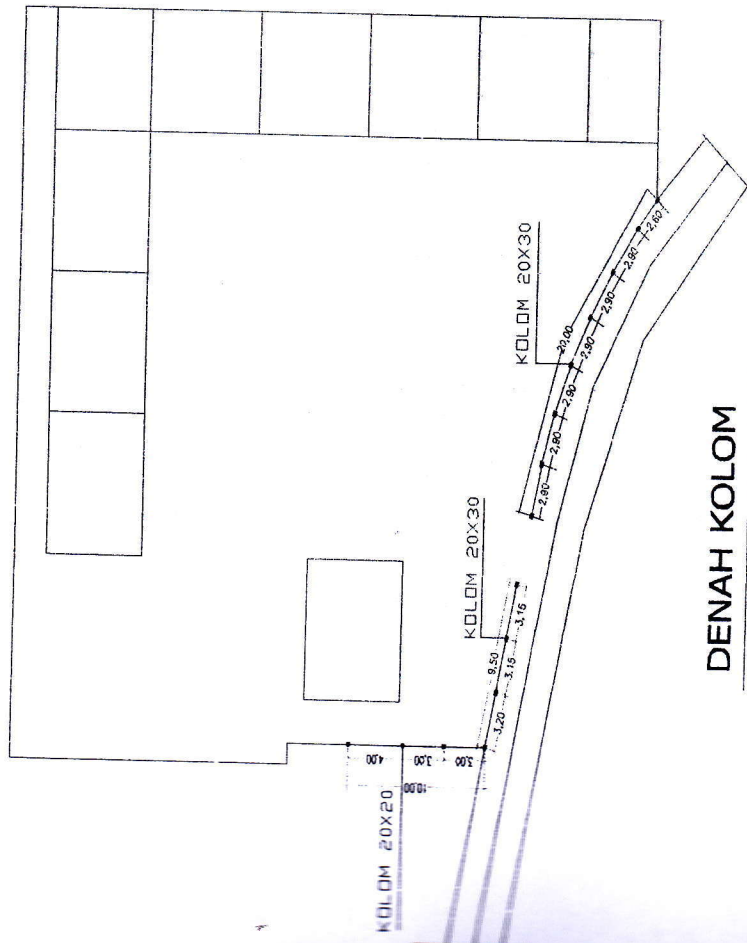

DENAH KOLOM

SKALA 1 : 250

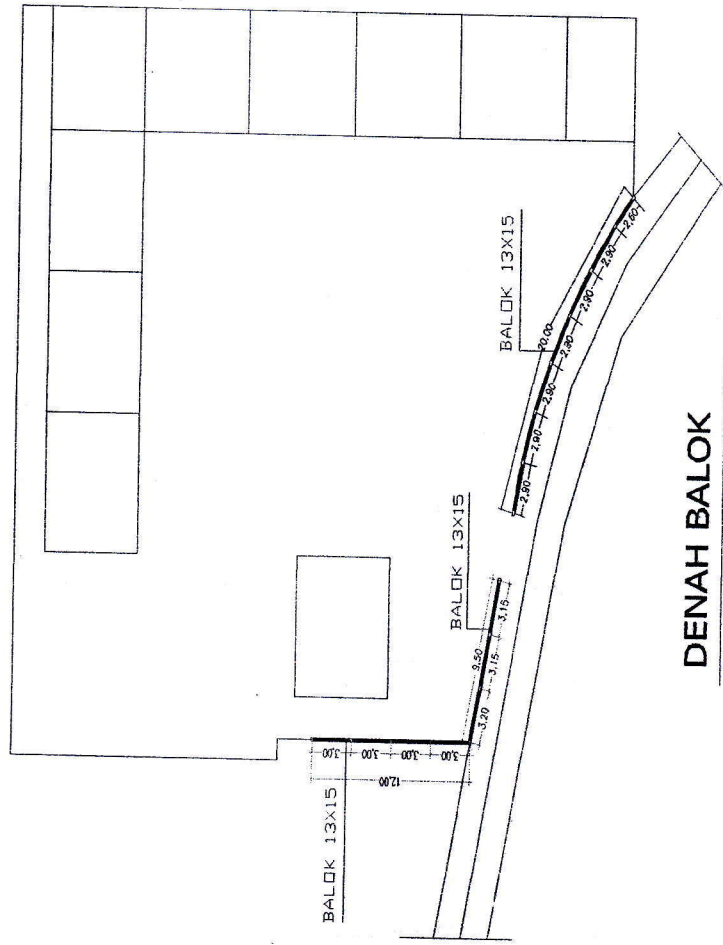

DENAH BALOK

SKALA 1 : 250

DIPERIKSA :

PINGAWAS LAPANGAN

Dinas Pekerjaan Umum dan Penataan Ruang

[Signature]

DON HELIADI

NIP. 19620206 1987811 1 001

DISUSUN :

KONTRAKTOR PELAKSANA

CV. TECKNOS ABADI

[Signature]

GUSAWARDI

DIREKTUR

PEMERINTAH KABUPATEN PESIR SELATAN
DINAS PENDIDIKAN DAN KEBUDAYAAN
 Jalan H. Agus Salim - Painan Telp. (0756) 21602

AS BUILT DRAWING

PEMBANGUNAN PAGAR SDN SDN 28 PASAR SURANTIH

LOKASI
 KECAMATAN SUTERA KAB. PESIR SELATAN

NO. KONTRAK : 420/27/SPK-APBD/DPK-SARANA.SD/VI/2019




TANGGAL : 18 Juni 2019

KONTRAKTOR : CV. TECKNOS ABADI

PENGAWAS : DINAS PEKERJAAN UMUM DAN PENATAAN RUANG

Mulai : 18 Juni 2019

Selesai :

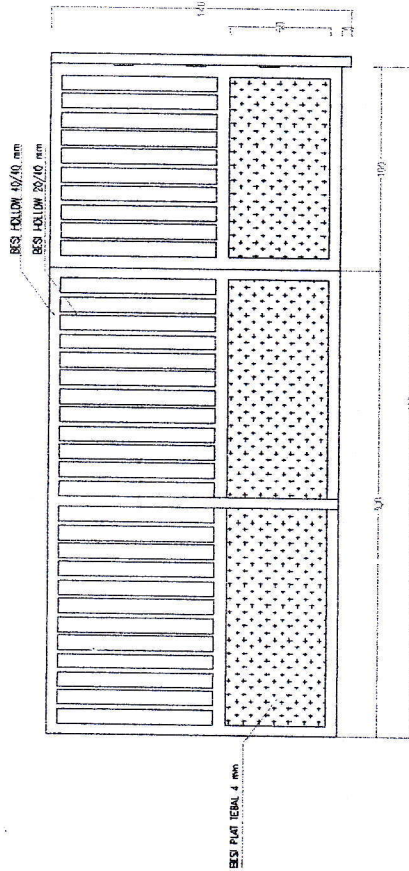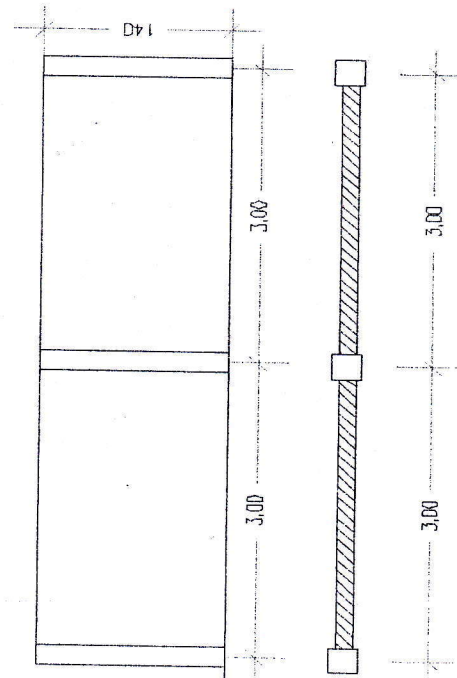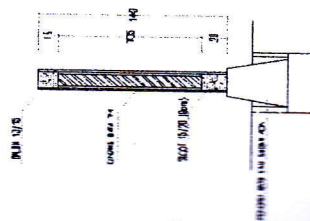

DETAIL PINTU PAGAR 1 (1 UNIT)

TAMPAK PAGAR TIPE 2

SKALA 1 : 50

DIPERIKSA :

PENGAWAS LAPANGAN

Dinas Pekerjaan Umum dan Penataan Ruang

Don Heliadi

DON HELIADI

NIP. 19620206 1987811 1 001

DISUSUN :

KONTRAKTOR PELAKSANA

CV. TECKNOS ABADI

Gusman Wardi

GUSMAN WARDI

DIREKTUR

PEMBANGUNAN PAGAR SDN SDN 28 PASAR SURANTIH

NO. KONTRAK	: 420/27/SPK-APBD/DPK-SARANA.SD/VI/2019
TANGGAL	: 18 Juni 2019
KONTRAKTOR	: CV. TEKNOS ABADI
PENGAWAS	: DINAS PEKERJAAN UMUM DAN PENATAAN RUANG
Mulai	: 18 Juni 2019
Selesai	:


DETAIL PENULANGAN BALOK



Tipe Balok	SLOOF 15x20	BALOK 13x15
PENAMPANG		
TULANGAN UTAMA	4 Ø 10	4 Ø 10
SEL BEL SENGANG	D8-50	D8-150

DETAIL PENULANGAN KOLOM K1

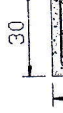
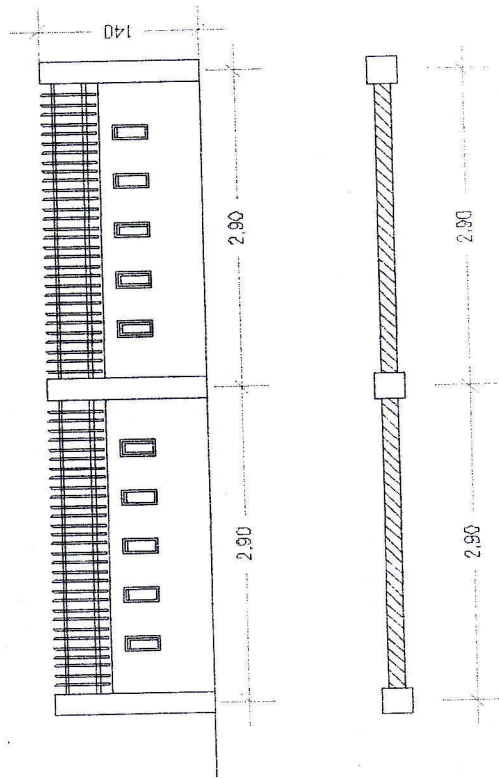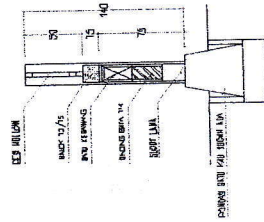

TAMPAK PAGAR TIPE 1
SKALA 1 : 50

DIPERIKSA :
PENGAWAS LAPANGAN
Binas Pekerjaan Umum dan Penataan Ruang



DON HELIADI
NIP. 19620206 1987811 1 001

DISUSUN :
KONTRAKTOR PELAKSANA
CV. TEKNO ABADI

GUSMAN WARDI
DIREKTUR