



DINAS PENDIDIKAN DAN KEBUDAYAAN

KABUPATEN PESISIR SELATAN

Alamat Jalan H. Agus Salim - Painan Telp. (0751) 21602

Pembangunan Pagar Sekolah SD

KEC. LENGAYANG

T.A 2019

AS BUILD DRAWING

NO. KONTRAK	:	420/ 21 /SPK-APBD/DPK-SARANAN.SDN/2019
TANGGAL	:	13 MEI 2019
KEGIATAN	:	Pembangunan Pagar Sekolah SD
PEKERJAAN	:	Pembangunan Pagar SDN 48 Daratan Merantih
LOKASI	:	Kec. Lengayang

Kontraktor Pelaksana

CV. RENCONT

PENGAWAS DINAS PEKERJAAN UMUM DAN PENATAAN RUANG
KABUPATEN PESISIR SELATAN

PAINAN 2019

PEMERINTAH KABUPATEN PESIR SELATAN
DINAS PENDIDIKAN DAN KEBUDAYAAN
Jalan H. Agus Salim - Paiman Telp. (0756) 21602

AS BUILT DRAWING

PEMBANGUNAN PAGAR SDN 48 DARATAN MERANTIH

NO. KONTRAK : 420/21/SPK-APBD/DPK-SARANA.SD/V/2019

TANGGAL : 13 Mei 2019

KONTRAKTOR : CV. RENCONT


PENGAWAS : DINAS PEKERJAAN UMUM DAN PENATAAN RUANG

Mulai : 13 Mei 2019


Selesai :

DENAH RENCANA

LOKASI
KECAMATAN LENGAYANG KAB. PESIR SELATAN

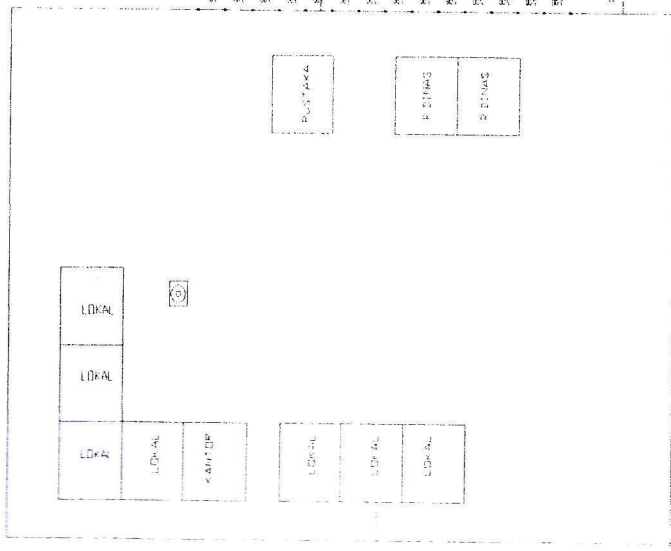

DENAH RENCANA

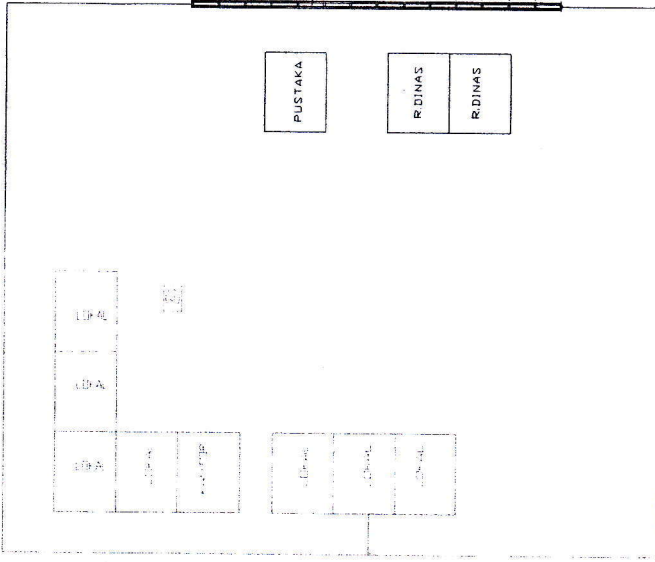

DENAH RENCANA

DIPERIKSA :

PENGAWAS LAPANGAN

Dinas Pekerjaan Umum dan Penataan Ruang

[Signature]
DON HELIADI

NIP . 19620206 1987811 1 001

DISUSUN :

KONTRAKTOR PELAKSANA

CV. RENCONT

[Signature]
NOYRIADI

DIREKTUR

PEMERINTAH KABUPATEN PESIR SELATAN DINAS PENDIDIKAN DAN KEBUDAYAAN Jalan H. Agus Salim - Painan Telp. (0756) 21602	AS BUILT DRAWING		NO. KONTRAK : 420/21/SPK-APBD/DPK-SARANA.SD/V/2019 TANGGAL : 13 Mei 2019
			KONTRAKTOR : CV. RENCONT PENGAWAS : DINAS PEKERJAAN UMUM DAN PENATAAN RUANG Mulai : 13 Mei 2019 Selesai :
	PEMBANGUNAN PAGAR SDN 48 DARATAN MERANTIH		LOKASI KECAMATAN LENGAYANG KAB. PESIR SELATAN
DIPERIKSA : PENGAWAS LAPANGAN Dinas Pekerjaan Umum dan Penataan Ruang DON HELADI NIP. 19620206 1987811 1 001	DISUSUN : KONTRAKTOR PELAKSANA CV. RENCONT NOVRIADI SI DIREKTUR		

PEMERINTAH KABUPATEN PESIR SELATAN
DINAS PENDIDIKAN DAN KEBUDAYAAN
 Jalan H. Agus Salim - Painan Telp. (0756) 21602

AS BUILT DRAWING

NO. KONTRAK : 420/21/SPK-APBD/DPK-SARANA.SD/V/2019

TANGGAL : 13 Mei 2019

PEMBANGUNAN PAGAR SDN 48 DARATAN MERANTIH

KONTRAKTOR : CV. RENCONT



PENGAWAS : DINAS PEKERJAAN UMUM DAN PENATAAN RUANG

Mulai : 13 Mei 2019

Selesai :

LOKASI

KECAMATAN LENGAYANG KAB. PESIR SELATAN

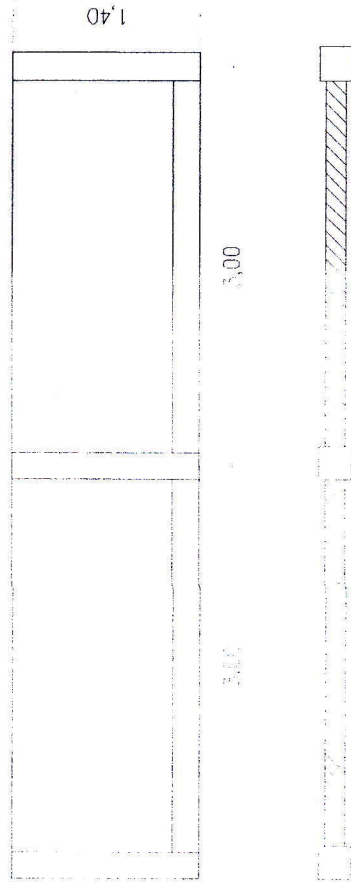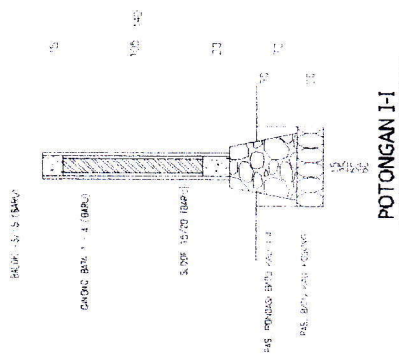

TAMPAK PAGAR TYPE 1

SKALA 1 : 50

DIPERIKSA :
PENGAWAS LAPANGAN
 Dinas Pekerjaan Umum dan Penataan Ruang

Handwritten signature

DON HELIADI

NIP. 19620206 1987811 1 001

DISUSUN :
KONTRAKTOR PELAKSANA
CV. RENCONT

Handwritten signature

NOVRIADI SI

DIREKTUR

PEMERINTAH KABUPATEN PESIR SELATAN
DINAS PENDIDIKAN DAN KEBUDAYAAN
Jalan H. Agus Salim - Painan Telp. (0756) 21602

AS BUILT DRAWING

PEMBANGUNAN PAGAR SDN 48 DARATAN MERANTIH

NO. KONTRAK : 420/21/SPK-APBD/DPK-SARANA.SD/IV/2019

TANGGAL : 13 Mei 2019

KONTRAKTOR : CV. RENCONT

PENGAWAS : DINAS PEKERJAAN UMUM DAN PENATAAN RUANG


Mulai : 13 Mei 2019

Selesai :


LOKASI

KECAMATAN LENGAYANG KAB. PESIR SELATAN

DETAIL PENULANGAN BALOK

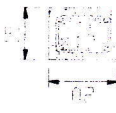TPE BALOK	S. DOF 15x20	BALOK 13x15
PEWANG		
TULANGAN UTAMA	4 D 10	4 D 10
BEUGEL / SENGANG	2x150	2x150

DETAIL PENULANGAN KOLOM

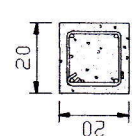TPE KOLOM	KOLOM PAGAR 20x20
PEWANG	
TULANGAN UTAMA	4 D 10
BEUGEL / SENGANG	2x150

DIPERIKSA :

PENGAWAS LAPANGAN

Dinas Pekerjaan Umum dan Penataan Ruang



DON HELIADI

NIP. 19620206 1987811 1 001

DISUSUN :
KONTRAKTOR PELAKSANA
CV. RENCONT



NOVRIADI
DIREKTUR