



DINAS PENDIDIKAN DAN KEBUDAYAAN

KABUPATEN PESISIR SELATAN

Alamat Jalan H. Agus Salim - Palnan Telp. (0761) 21602

Rehabilitasi Sedang / Berat Ruang Kelas Sekolah

KEC. LENGAYANG

T.A 2019

AS BUILD DRAWING

NO. KONTRAK : 420/05/SPK-APBD/DPK-SARANAN.SD/III/2019
TANGGAL : 22 Maret 2019
KEGIATAN : Rehabilitasi Sedang / Berat Ruang Kelas Sekolah
PEKERJAAN : Pembangunan/Rehabilitasi Ruang Kelas SDN 22 Sumbang
LOKASI : Kec. Lengayang

Kontraktor Pelaksana

CV. DUO PUTRA

PENGAWAS DINAS PEKERJAAN UMUM DAN PENATAAN RUANG

KABUPATEN PESISIR SELATAN

PAINAN 2019

PEMERINTAH KABUPATEN PESIR SELATAN
DINAS PENDIDIKAN DAN KEBUDAYAAN
Jalan H. Agus Salim - Palman Telp. (0756) 21602


DENAH RENCANA

AS BUILT DRAWING

PEMBANGUNAN/REHABILITASI RUANG KELAS

LOKASI
RECAMATAN LINGAYANG

NO. KONTAK : 419/05/SPE/ATB/D/001 SARANAH 30/III/2019
TANGGAL : 23 Maret 2019
KONTRAKTOR : CV. DDO PUTRA
PENGAWAS : DINAS PEKERJAAN UMUM DAN PENATAAN RUANG
Mulai : 23 Maret 2019
Selesai : 19 JUNI 2019

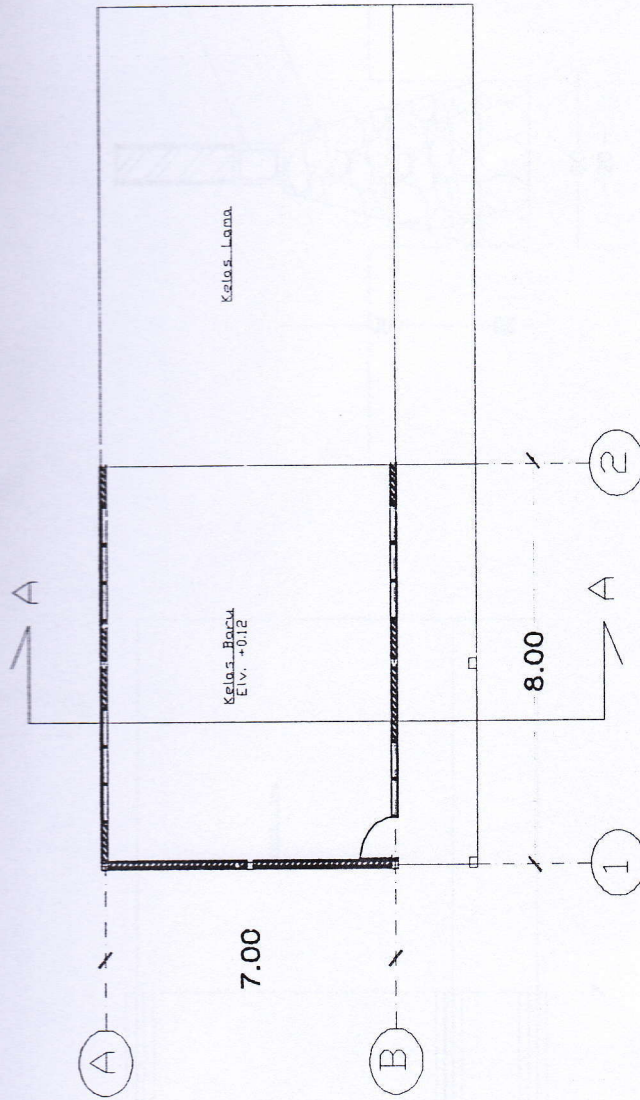

DENAH KELAS

SKALA 1 : 40

DIPERIKSA :
PENGAWAS LAPANGAN
Dinas Pekerjaan Umum dan Penataan Ruang

[Signature]
DON HELIADI
NIP. 19620206 1987811 1 001

DISUSUN :
KONTRAKTOR PELAKSANA
CV. DDO PUTRA

[Signature]
MARELIONI
DIREKTUR

PEMERINTAH KABUPATEN PESIR SELATAN
DINAS PENDIDIKAN DAN KEBUDAYAAN
 Jalan H. Agus Salim - Palihan Telp. (0756) 21602

AS BUILT DRAWING

PEMBANGUNAN/REHABILITASI RUANG KELAS

SDN 23 SUMBARU

LOKASI

KECAMATAN LENGAYANG

NO. KONTRAK : 420/01/DPK-APBD/DPK-SARANAN/III/2019

TANGGAL : 22 Maret 2019


KONTRAKTOR : CV. DUO PUTRA

PENGAWAS : DINAS PEKERJAAN UMUM DAN PENATAAN RUANG

Mulai : 22 Maret 2019


Selesai : 19 JUNI 2019

DENAH PONDASI

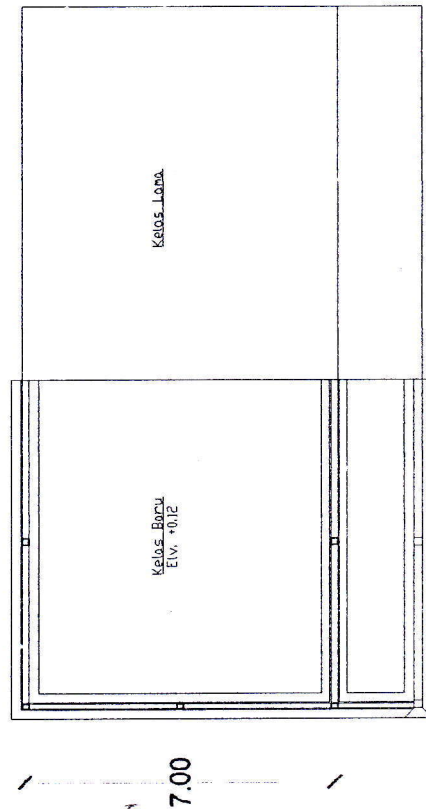

DENAH PONDASI KELAS

SKALA 1 : 40

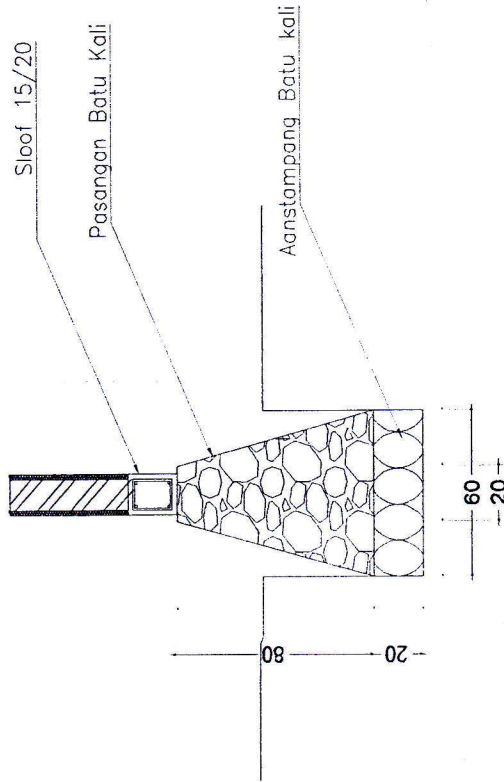

DETAIL PONDASI BATU KALI

SKALA 1 : 5


DIPERIKSA :
 PENGAWAS LAPANGAN
 Dinas Pekerjaan Umum dan Penataan Ruang

DON HELIADI
 NIP. 19620206 1987811 1 001


DISUSUN :
 KONTRAKTOR PELAKSANA
 CV. DUO PUTRA

MARELIONI
 DIREKTUR

PEMERINTAH KABUPATEN PESIR SELATAN DINAS PENDIDIKAN DAN KEBUDAYAAN Jalan H. Agus Salim - Palnan Telp. (0756) 21602	AS BUILT DRAWING	
	NO. KONTRAK	410/08/SPK-APBD/DPK-SARANAN.SD/III/2019
	TANGGAL	22 Maret 2019
	KONTRAKTOR	CV. DUO PUTRA
	PENGAWAS	DINAS PEKERJAAN UMUM DAN PENATAAN RUANG
DENAH BALOK DAN LANTAI	SDN 22 SUMBARU	
	LOKASI	
	KECAMATAN LENGAYANG	
	Mulai	22 Maret 2019
	Selesai	19 JUNI 2019

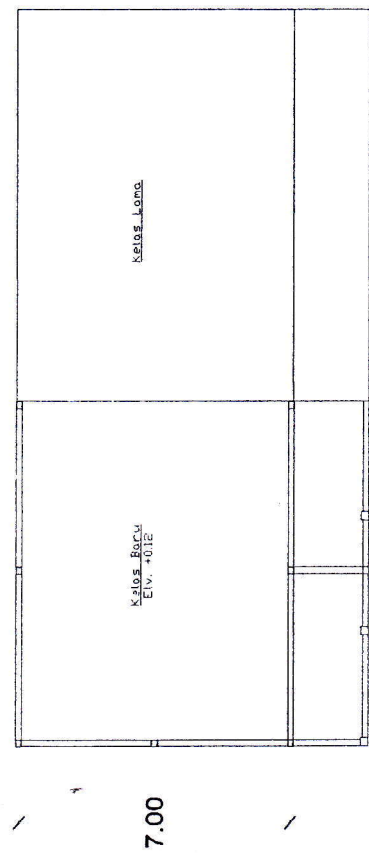

DENAH BALOK KELAS
SKALA 1 : 40

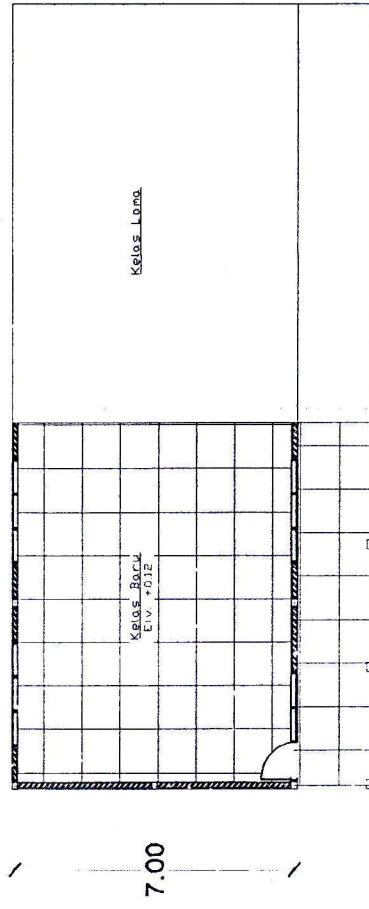

DENAH LANTAI
SKALA 1 : 40

DIPERIKSA :
PENGAWAS LAPANGAN
Dinas Pekerjaan Umum dan Penataan Ruang
[Signature]
DON HELIADI
NIP . 19620206 1987811 1 001

DISUSUN :
KONTRAKTOR PELAKSANA
CV. DUO PUTRA
[Signature]
MARELIONI
DIREKTUR

PEMERINTAH KABUPATEN PESIR SELATAN
DINAS PENDIDIKAN DAN KEBUDAYAAN
 Jalan H. Agus Salim - Painan Telp. (0756) 21602

AS BUILT DRAWING

NO. KONTRAK : 420/05/SPK-APBD/DPK-SARANAN.SD/III/2019

TANGGAL : 22 Maret 2019

KONTRAKTOR : CV. DUO PUTRA

PENGAWAS : DINAS PEKERJAAN UMUM DAN PENATAAN RUANG

Mulai : 22 Maret 2019


Selesai : 19 JUNI 2019

SDN 22 SUMBARU


LOKASI

KECAMATAN LENGAYANG

RENCANA KUZEN

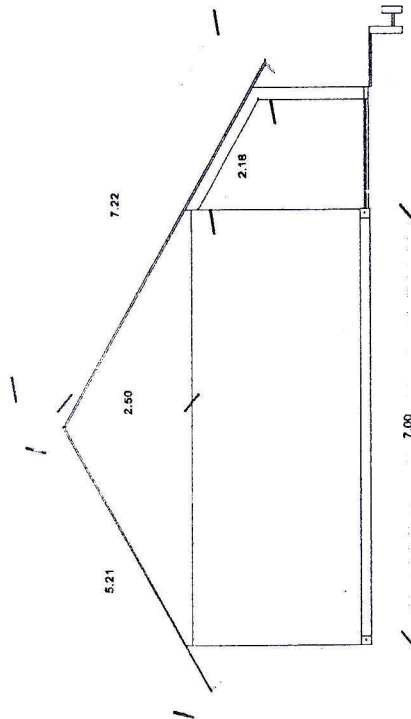

TAMPAK SAMPING KIRI
 SKALA 1 : 25

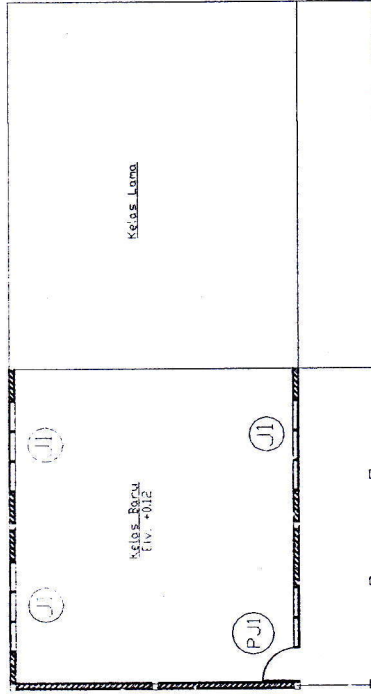

DENAH PERLETAKAN PINTU DAN JENDELA
 SKALA 1 : 40

DIPERIKSA :
PENGAWAS LAPANGAN
 Dinas Pekerjaan Umum dan Penataan Ruang

DON HELLADI
 NIP. 19620206 1987811 1 001

DISUSUN :
KONTRAKTOR PELAKSANA
 CV. DUO PUTRA

MARLIONI
 DIREKTUR

PEMERINTAH KABUPATEN PESIR SELATAN
DINAS PENDIDIKAN DAN KEBUDAYAAN
Jalan H. Agus Salim - Painan Telp. (0756) 21602

AS BUILT DRAWING

NO. KONTRAK : 420/05/SPK-APBD/DPK-SARANAN.SD/III/2019

TANGGAL : 22 Maret 2019

KONTRAKTOR : CV. DUO PUTRA

PENGAWAS : DINAS PEKERJAAN UMUM DAN PENATAAN RUANG



Mulai : 22 Maret 2019

Selesai : 19 JUNI 2019


RENCANA KUZEN

LOKASI

KECAMATAN LENGAYANG

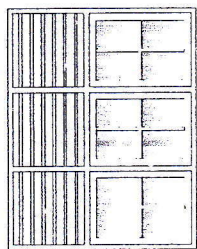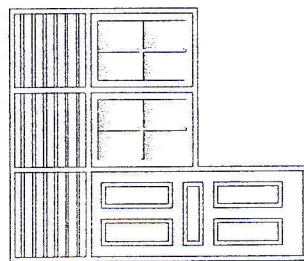

7.00

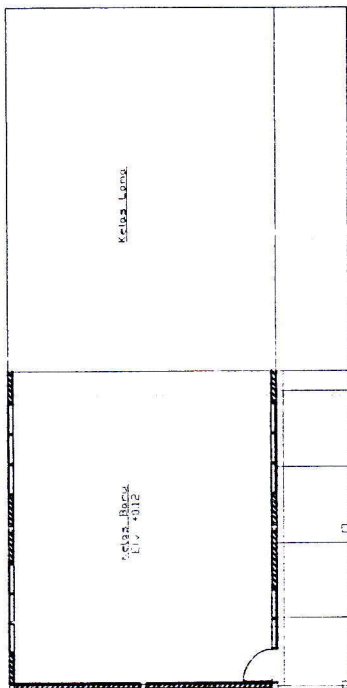

8.00


DENAH PLAFON

SKALA 1 : 40



JENDELA J1

SKALA 1 : 15

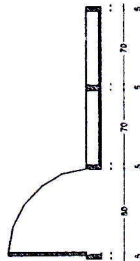

PINTU PJ1

SKALA 1 : 15

DIPERIKSA :

PENGAWAS LAPANGAN
Dinas Pekerjaan Umum dan Penataan Ruang

[Signature]


DON HELIADI
NIP. 19620206 1987811 1 001

DISUSUN :
KONTRAKTOR PELAKSANA
CV. DUO PUTRA


[Signature]

MARELIONI
DIREKTUR

PEMERINTAH KABUPATEN PESIR SELATAN DINAS PENDIDIKAN DAN KEBUDAYAAN Jalan H. Agus Salim - Painan Telp. (0756) 21602	AS BUILT' DRAWING	
	NO. KONTRAK	: 420/05/SWK-APUD/DPK-SARANAN SD/III/2019
	TANGGAL	: 22 Maret 2019
	KONTRAKTOR	: CV. DUO PUTRA
	PENGAWAS	: DINAS PEKERJAAN UMUM DAN PENATAAN RUANG
POTONGAN	SDN 22 SUMBARU	
	LOKASI	
	KECAMATAN LENGAYANG	
	Mulai	: 22 Maret 2019
	Selesai	: 19 JUNI 2019

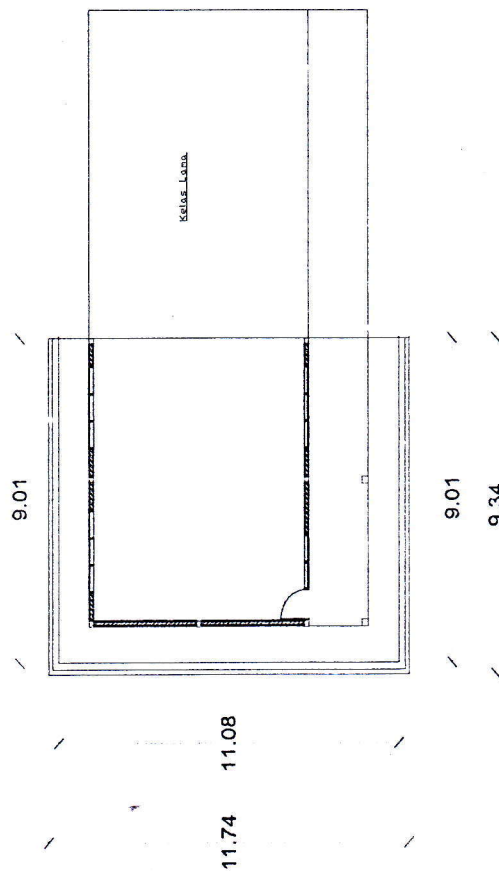

DENAH PIRING-PIRING BANGUNAN
SKALA 1 : 40

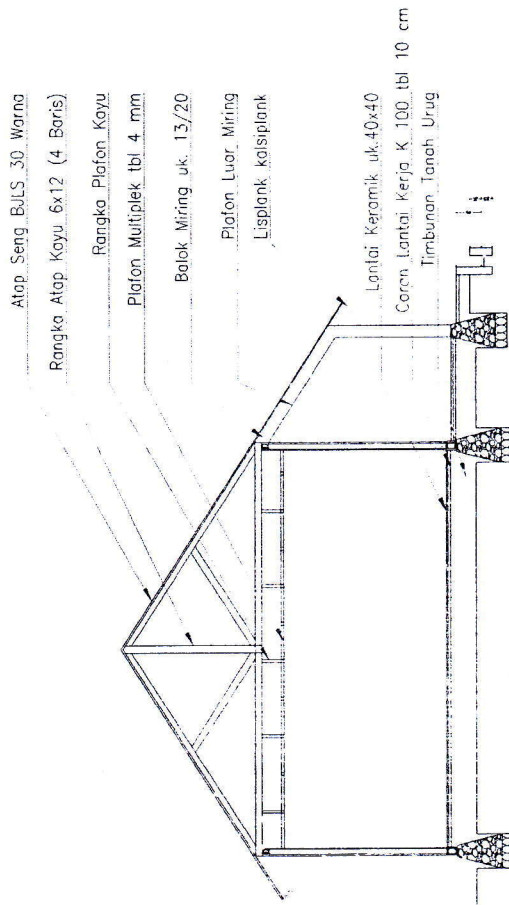

POTONGAN A-A KELAS
SKALA 1 : 25

DIPERIKSA :
PENGAWAS LAPANGAN
Dinas Pekerjaan Umum dan Penataan Ruang

[Signature]
DON HELIADI
NIP. 19620206 1987811 1 001

DISUSUN :
KONTRAKTOR PELAKSANA
CV. DUO PUTRA

[Signature]
MARELIONI
DIREKTUR