



DINAS PENDIDIKAN DAN KEBUDAYAAN

KABUPATEN PESIR SELATAN

Alamat Jalan H. Agus Salim - Painan Telp. (0751) 21602

Rehabilitasi Sedang / Berat Ruang Kelas Sekolah

KEC. SUTERA

T.A 2019

AS BUILD DRAWING

NO. KONTRAK : 420/ 31 /SPK-APBD/DPK-SARANAN.SD/VI/2019
TANGGAL : 24 Juni 2019
KEGIATAN : Rehabilitasi Sedang / Berat Ruang Kelas Sekolah
PEKERJAAN : Rehabilitasi Ruang Kelas SDN 27 Rawang Gunung Malelo Kec. Sutera
LOKASI : Kec. Sutera

Kontraktor Pelaksana

CV. 8 SAUDARA

PENGAWAS DINAS PEKERJAAN UMUM DAN PENATAAN RUANG
KABUPATEN PESIR SELATAN

PAINAN 2019

Pemerintah Kabupaten Pesisir Selatan
Dinas Pendidikan dan Kebudayaan
Jalan II. Agus Salim - Painan Telp. (0756) 21602


AS BUILT DRAWING

Rehabilitasi Ruang Kelas SDN 27 Rawang Gunung Malelo Kec. Sutura

DENAH RENCANA

LOKASI
KECAMATAN SUTERA

NO. KONTRAK : 420/31/SPK-APBD/DPK-SARANA. SD/VI/2019
TANGGAL : 24 Juni 2019
KONTRAKTOR : CV. 8 SAUDARA
PENGAWAS : DINAS PEKERJAAN UMUM DAN PENATAAN RUANG
Mulai : 24 Juni 2019
Selesai :

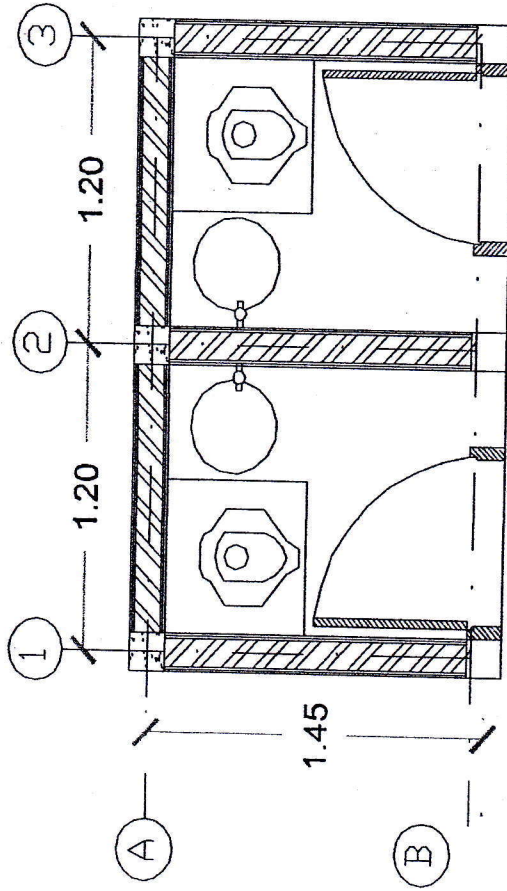

DENAH WC
SKALA 1 : 7

DIPERIKSA :
PENGAWAS LAPANGAN

Dinas Pekerjaan Umum dan Penataan Ruang

DON HELIADI

NIP. 19620206 1987011 1 001

DISUSUN :
KONTRAKTOR PELAKSANA
CV. 8 SAUDARA

HATTA CENDRO NASIA
DIREKTUR


PEMERINTAH KABUPATEN PESISIR SELATAN
DINAS PENDIDIKAN DAN KEBUDAYAAN
 Jalan. H. Agus Salter, Zainan Telp. (0756) 21602

AS BUILT DRAWING

Rehabilitasi Ruang Kelas SDN 27 Rawang Gunung Malelo Kec. Sutura

LOKASI
 KECAM. TAN SUTERA

NO. KONTRAK : 420/31/SPK-APBD/DPK-SARANA. SD/VI/2019
 TANGGAL : 24 Juni 2019
 KONTRAKTOR : CV. 8 SAUDARA
 PENGAWAS : DINAS PEKERJAAN UMUM DAN PENATAAN RUANG
 Mulai : 24 Juni 2019
 Selesai :

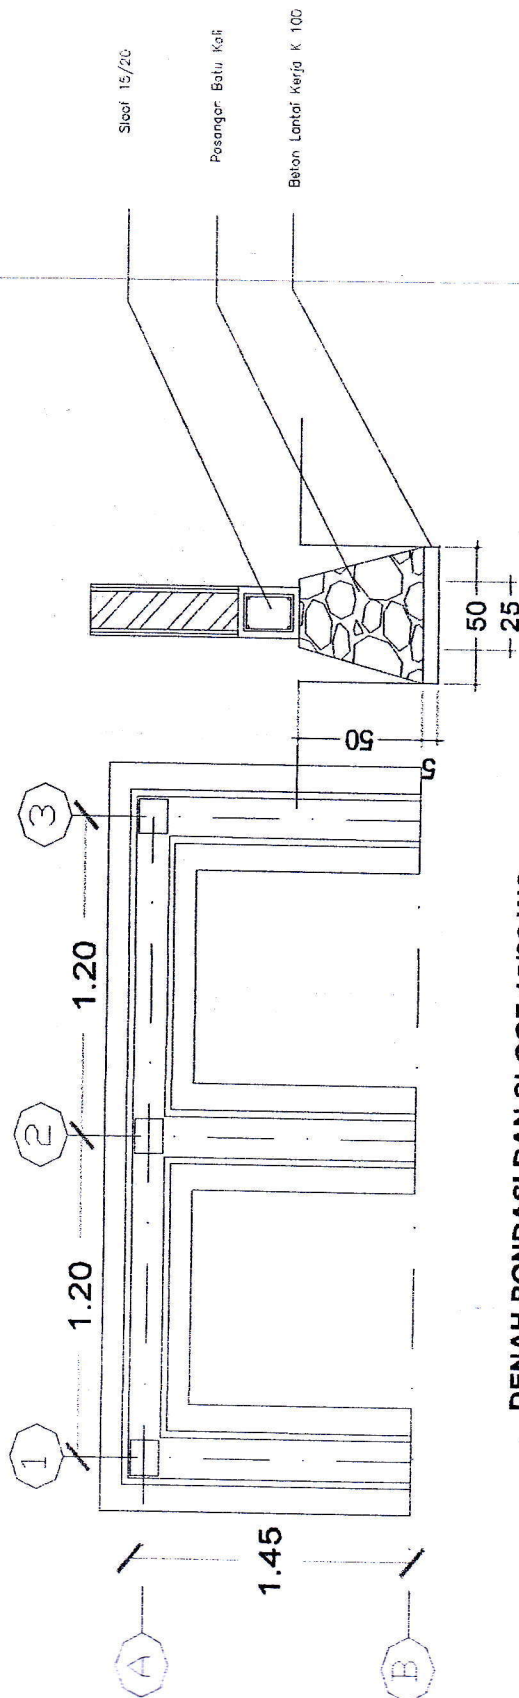

DENAH PONDASI DAN SLOOF 15/20 WC
 SKALA 1 : 7

DIPERIKSA :
 PENGAWAS LAPANGAN
 Dinas Pekerjaan Umum dan Penataan Ruang
DON HELIADI
 NIP. 19620206 198711 1 001

DISUSUN :
 KONTRAKTOR PELAKSANA
 CV. 8 SAUDARA
HATTA CENDRO NASIA
 DIREKTUR


PEMERINTAH KABUPATEN PESISIR SELATAN
DINAS PENDIDIKAN DAN KEBUDAYAAN
Jalan H. Agus Salim - Paiman Telp. (0756) 21602

AS BUILT DRAWING

Rehabilitasi Ruang Kelas SDN 27 Rawang Gunung Malelo Kec. Sutura

LOKASI
KECAMATAN SUTERA

NO. KONTRAK : 420/31/SPK-APBD/DPK-SARANA. SD/VI/2019
TANGGAL : 24 Juni 2019
KONTRAKTOR : CV. 8 SAUDARA
PENGAWAS : DINAS PEKERJAAN UMUM DAN PENATAAN RUANG
Mulai : 24 Juni 2019
Selesai :

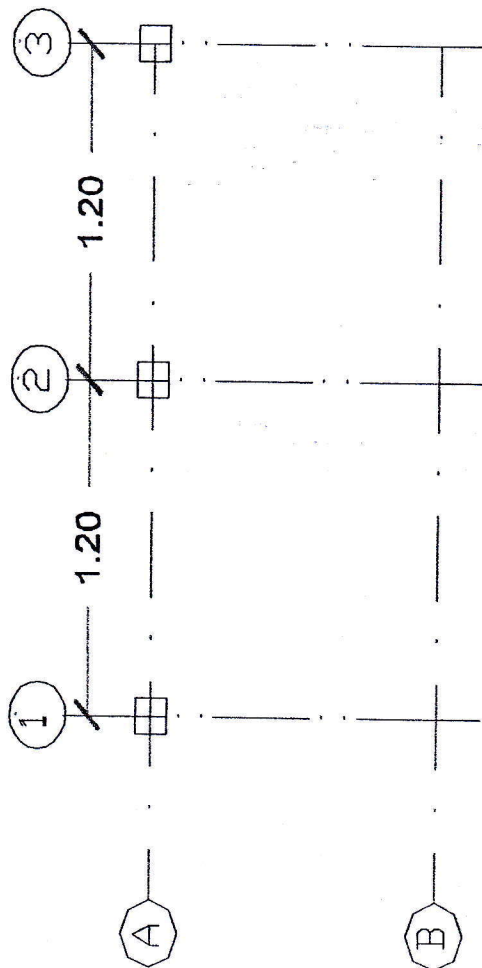

DENAH KOLOM 13/13 WC
SKALA 1 : 7

DIPERIKSA :
PENGAWAS LAPANGAN
Dinas Pekerjaan Umum dan Penataan Ruang

Don Heladi

DON HELADI
NIP. 19620206 1987811 1 001

DISUN :
KONTRAKTOR PELAKSANA
CV. 8 SAUDARA

Hayta Cendro Nasia

HAYTA CENDRO NASIA
DIREKTUR


PEMERINTAH KABUPATEN PESISIR SELATAN
DINAS PENDIDIKAN DAN KEBUDAYAAN
Jalan H. Agus Salim - Paitan Telp. (0756) 21602

AS BUILT DRAWING

Rehabilitasi Ruang Kelas SDN 27 Rawang Gunung Malelo Kec. Sutura

LOKASI
KECAMATAN SUTERA

NO. KONTRAK : 420/31/SPK-APBD/DPK-SARANA. SD/VI/2019
TANGGAL : 24 Juni 2019
KONTRAKTOR : CV. 8 SAUDARA
PENGAWAS : DINAS PEKERJAAN UMUM DAN PENATAAN RUANG
Mulai : 24 Juni 2019
Selesai :

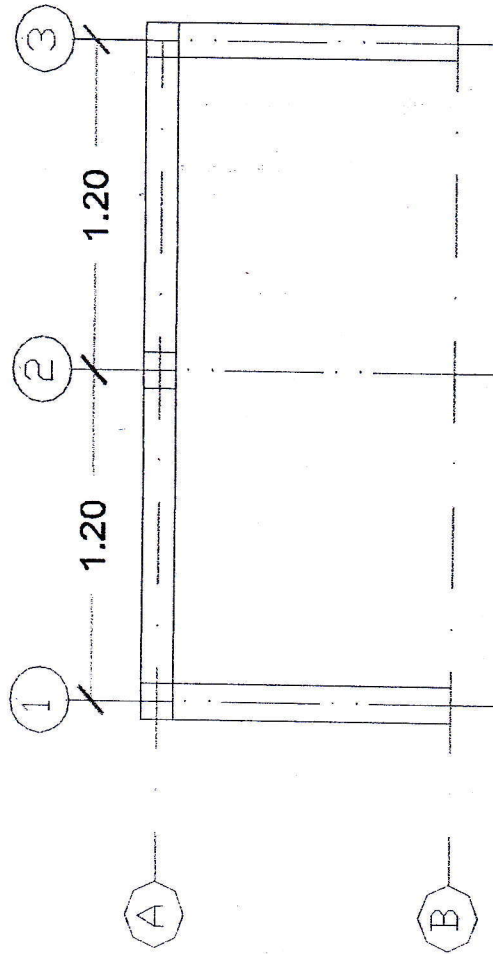

DENAH BALOK 13/13 WC
SKALA 1 : 7

DIPERIKSA :
PENGAWAS LAPANGAN
Dinas Pekerjaan Umum dan Penataan Ruang

Don Heliadi
DON HELIADI

NIP. 1962020619878111001

DISUSUN :
KONTRAKTOR PELAKSANA
CV. 8 SAUDARA

Hatta Cendro Hasia
HATTA CENDRO HASIA

DIREKTUR

PEMERINTAH KABUPATEN PESIR SELATAN DINAS PENDIDIKAN DAN KEBUDAYAAN Jalan H. Agus Salim - Paitan Telp (0756) 21602	AS BUILT DRAWING Rehabilitasi Ruang Kelas SDN 27 Rawang Gunung Malelo Kec. Sutera		NO. KONTRAK : 42C/31/SPK-APBD/DPK-SARANA. SD/VI/2019
			TANGGAL : 24 Juni 2019
	PENGAWAS : DINAS PEKERJAAN UMUM DAN PENATAAN RUANG		KONTRAKTOR : CV. 8 SAUDARA
	Mulai : 24 Juni 2019		Selesai :
	LOKASI KECAMATAN SUTERA		

DENAH KERAMIK WC
 SKALA 1 : 7

DIPERIKSA : PENGAWAS LAPANGAN Dinas Pekerjaan Umum dan Penataan Ruang DON HELIADI NIP. 19620206 1987811 1 001	DISUSUN : KONTRAKTOR PELAKSANA CV. 8 SAUDARA HATTA CENDRO NASIA DIREKTUR
---	--

PEMERINTAH KABUPATEN PESISIR SELATAN
DINAS PENDIDIKAN DAN KEBUDAYAAN
Jalan H. Agus Salim - Paitan Telp. (0756) 21602

AS BUILT DRAWING

Rehabilitasi Ruang Kelas SDN 27 Rawang Gunung Malelo Kec. Sutura

LOKASI

KECAMATAN SUTERA

NO. KONTRAK : 420/31/SPK-APBD/DPK-SARANA. SD.VI/2019


TANGGAL : 24 Juni 2019

KONTRAKTOR : CV. 8 SAUDARA

PENGAWAS : DINAS PEKERJAAN UMUM DAN PENATAAN RUANG

Mulai : 24 Juni 2019

Selesai :

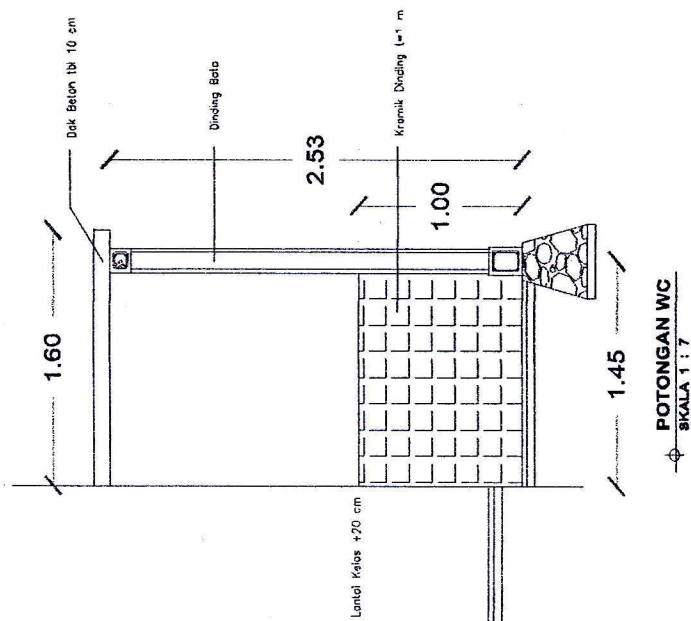

DIPERIKSA :
PENGAWAS LAPANGAN
Dinas Pekerjaan Umum dan Penataan Ruang

[Signature]
DON HELIADI

NIP. 19620206 1987811 1 001

DISUSUN :

KONTRAKTOR PELAKSANA
CV. 8 SAUDARA

[Signature]
HATTA CENDRO NASIA
DIREKTUR