

PEMERINTAH KABUPATEN PESIR SELATAN
DINAS PENDIDIKAN DAN KEBUDAYAAN

Jl. H. Agus Salim - PAINAN

AS BUILT DRAWING

KEGIATAN :

PEMBANGUNAN RUANG IBADAH

PEKERJAAN :

PEMBANGUNAN MUSHOLA SDN 05 PANCUNG SOAL

LOKASI :

KECAMATAN PANCUNG SOAL

KONTRAKTOR :

CV. ALYRA

2019



DINAS PENDIDIKAN DAN KEBUDAYAAN
KABUPATEN PESISIR SELATAN




AS BUILD DRAWING

PEMBANGUNAN MUSHOLA SDN 05 PANCUNG SOAL

KECAMATAN PANCUNG SOAL

TGL. KONTRAK	7 MEI 2019
NO KONTRAK	4201/5/SPK-APBD/DPK-SARANA SDV/2019
KONTRAKTOR	CV. ALYRA
PENGAWAS LAPANGAN	DINAS PEKERJAAN UMUM DAN PENATAAN RUANG
NO. LEMBAR	
JUMLAH LEMBAR	

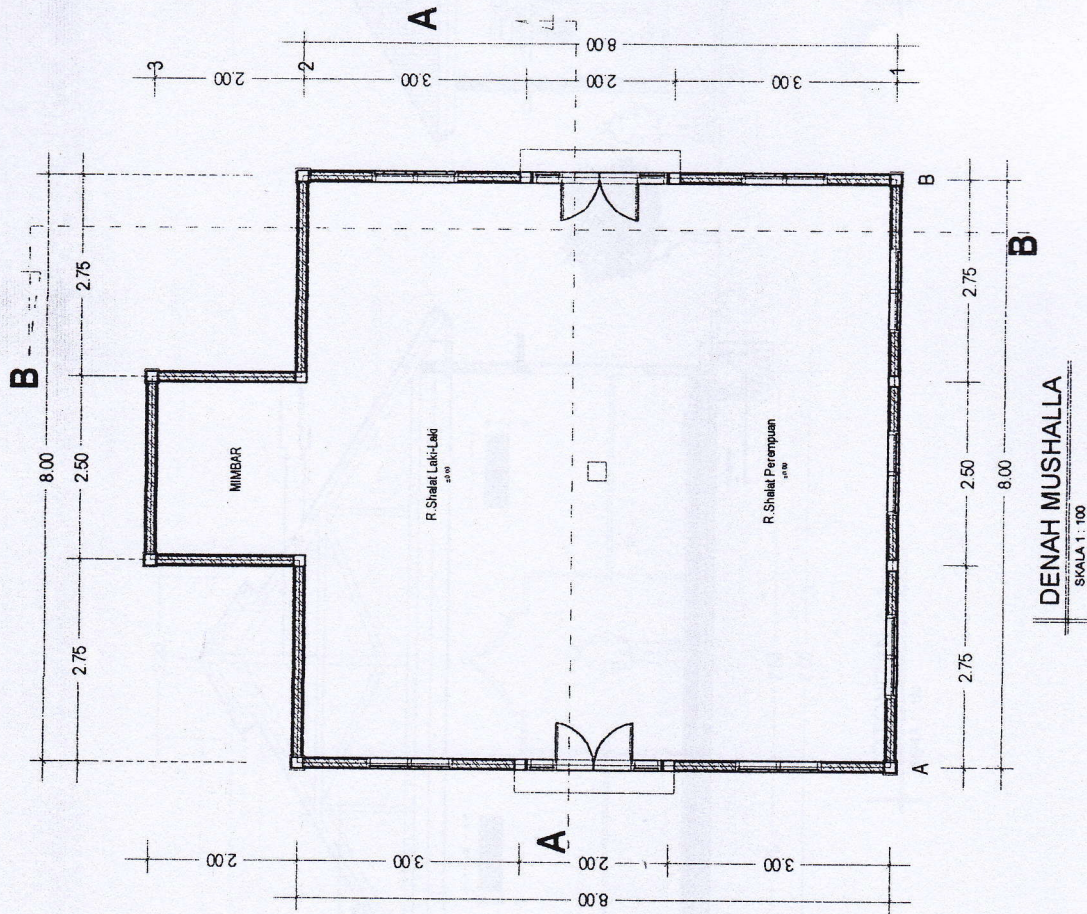

DISETUIJUDIBYAHKAN OLEH:
PEJABAT PELAKSANA TEKNIS KEGIATAN
DINAS PENDIDIKAN DAN KEBUDAYAAN

Nofrizal
NOFRIZAL, ST
NIP. 19811127 201101 1 010

DIPERIKSA OLEH:

PENGAWAS LAPANGAN DINAS PEKERJAAN UMUM DAN PENATAAN RUANG

Jundri
JUNDRI ANGGA PUTRA, A.Md
NIP. 19960605 201903 1 001

DISUNJUT OLEH:
KONTAKTOR
CV. ALYRA

D. Arianto
D. ARIANTO
DIREKTUR



DINAS PENDIDIKAN DAN KEBUDAYAAN
KABUPATEN PESIR SELATAN



AS BUILD DRAWING

PEMBANGUNAN MUSHOLA SDN 65 PANCUNG SOAL

KECAMATAN PANCUNG SOAL

TGL. KONTRAK

7 MEI 2019

NO KONTRAK

420115/SPK-APBD/DPK-SARANA SDV/2019

KONTRAKTOR


CV. ALYRA

PENGAWAS LAPANGAN

DINAS PEKERJAAN UMUM DAN PENATAAN RUANG

NO. LEMBAR

JUMLAH LEMBAR

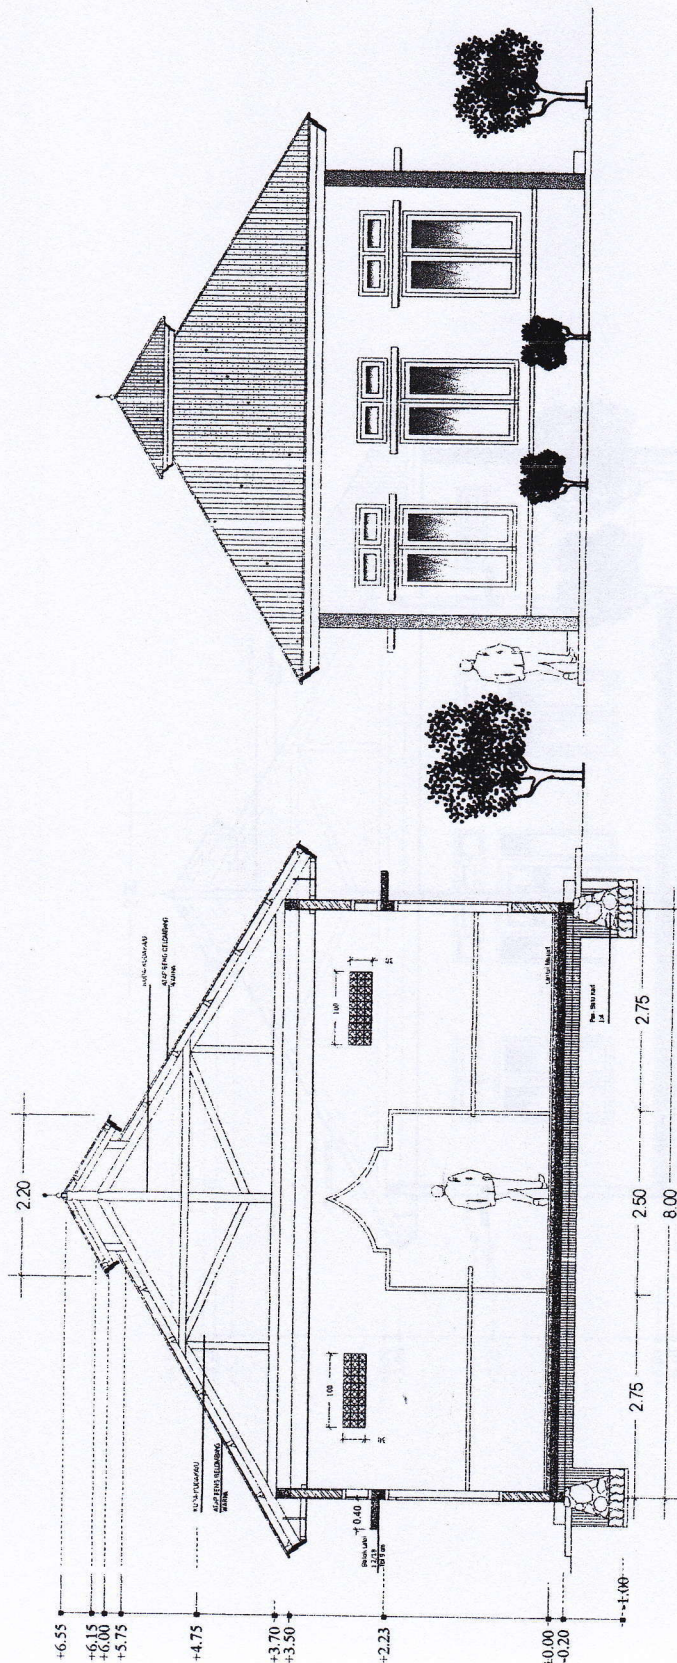

POTONGAN A-A

SKALA 1 : 100

TAMPAK DEPAN

SKALA 1 : 100

DISETUIH/DISYAIKAN OLEH:
PEJABAT PELAKSANA TEKNIK KEGIATAN
DINAS PENDIDIKAN DAN KEBUDAYAAN

Nofrizal
NOFRIZAL/ST

NIP. 1981127 201001 010

DIPERIKSA OLEH:

PENGAWAS LAPANGAN DINAS PEKERJAAN UMUM DAN PENATAAN RUANG

Jundris
JUNDRIS/ANGGA MITRA, A.Md.

NIP. 19960609 201003 1001

DIBUSUN OLEH:
KONTRAKTOR
CV. ALYRA

D. Arianto
D. ARIANTO
DIREKTUR



DINAS PENDIDIKAN DAN KEBUDAYAAN
KABUPATEN PESIR SELATAN



AS BUILD DRAWING

PEMBANGUNAN MUJSHOLA SDN 05 PANCUNG SOAL

KECAMATAN PANCUNG SOAL

TGL KONTRAK

NO KONTRAK

7 MEI 2019

420/15/SPK-APBD/DPK-SARANA SDY/2019

KONTRAKTOR


CV. ALYRA

PENGAWAS LAPANGAN

DINAS PEKERJAAN UMUM DAN PENATAAN RUANG

NO. LEMBAR

JUMLAH LEMBAR

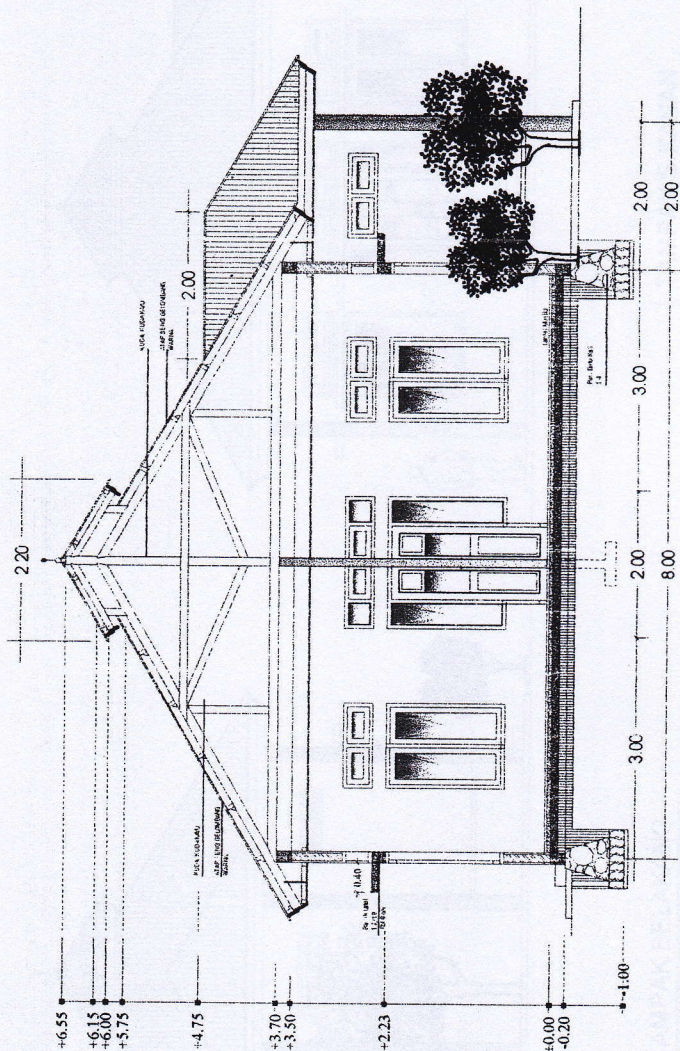

POTONGAN B-B

SKALA 1 : 100

DISETUIH DISYAJIKAN OLEH :
PEJABAT PELAKSANA TEKNIS KEGIATAN
DINAS PENDIDIKAN DAN KEBUDAYAAN

Nofri

NOFRIZAL, ST

NIP. 19811127 20101 1 010

DIPERIKSA OLEH :

PENGAWAS LAPANGAN DINAS PEKERJAAN UMUM DAN PENATAAN RUANG

Jun

JUNDIRYUS NUGRA MITRA A.M/d

NIP. 19900605 201903 1 001

DIPERIKSA OLEH :
KONTRAKTOR
CV. ALYRA

Al

DYSENTO

PEKERTUR



DINAS PENDIDIKAN DAN KEBUDAYAAN
KABUPATEN PESIR SELATAN



AS BUILD DRAWING

PEMBANGUNAN MUSHOLA SDN 05 PANCUNG SOAL

KECAMATAN PANCUNG SOAL

TGL. KONTRAK

NO. KONTRAK

7 MEI 2019

NO. KONTRAK

420/15/SPK-APBD/DPK-SARANA SDN/2019

KONTRAKTOR


CV. ALYRA

PENGAWAS LAPANGAN

DINAS PEKERJAAN UMUM DAN PENATAAN RUANG


NO. LEMBAR

JUMLAH LEMBAR

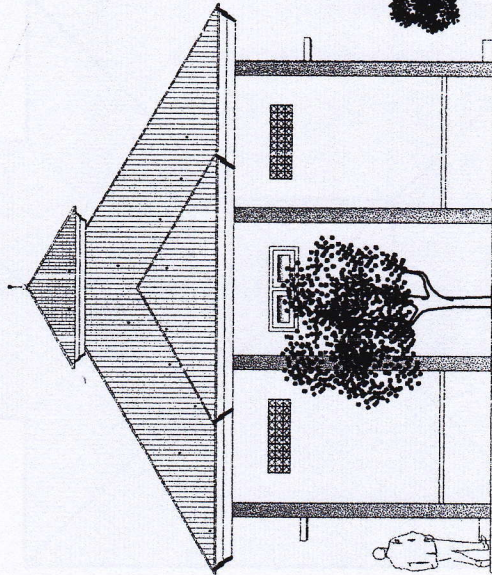

TAMPAK BELAKANG

SKALA 1 : 100

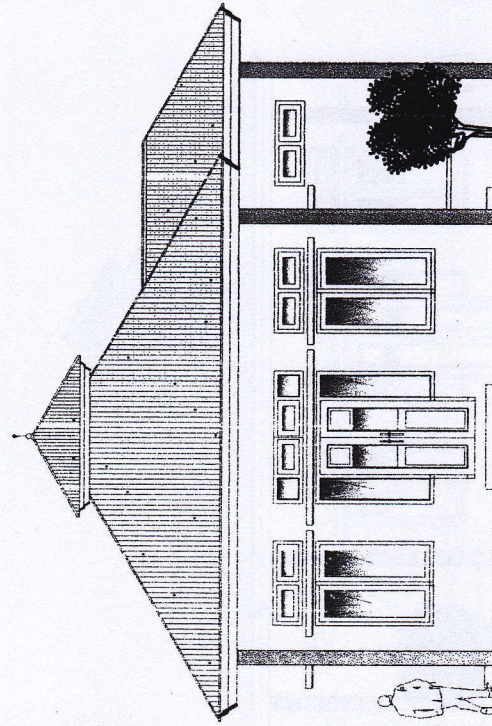

TAMPAK S. KANAN

SKALA 1 : 100

DISETUJUI/DISYAHKAN OLEH:
PEJABAT PELAKSANA TEKNIS KEGIATAN
DINAS PENDIDIKAN DAN KEBUDAYAAN

Nofrizal

NOFRIZAL, ST

NIP. 19811127 201101 1 010

DIPERIKSA OLEH:

PENGAWAS LAPANGAN DINAS PEKERJAAN UMUM DAN PENATAAN RUANG

Jundriyo Angga Putra

JUNDRIO ANGGA PUTRA, A.Md
NIP. 19900605 201903 1 001

DISUSUN OLEH:
KONTRAKTOR
CV. ALYRA

Allyra

DESIGNER
DIREKTUR



DINAS PENDIDIKAN DAN KEBUDAYAAN
KABUPATEN PESIR SELATAN



AS BUILD DRAWING

PEMBANGUNAN MUSHOLA SDN 05 PANCUNG SOAL

KECAMATAN PANCUNG SOAL

7 MEI 2019

TGL KONTRAK


NO KONTRAK

KONTRAKTOR

PENGAWAS LAPANGAN


NO. LEMBAR

JUMLAH LEMBAR

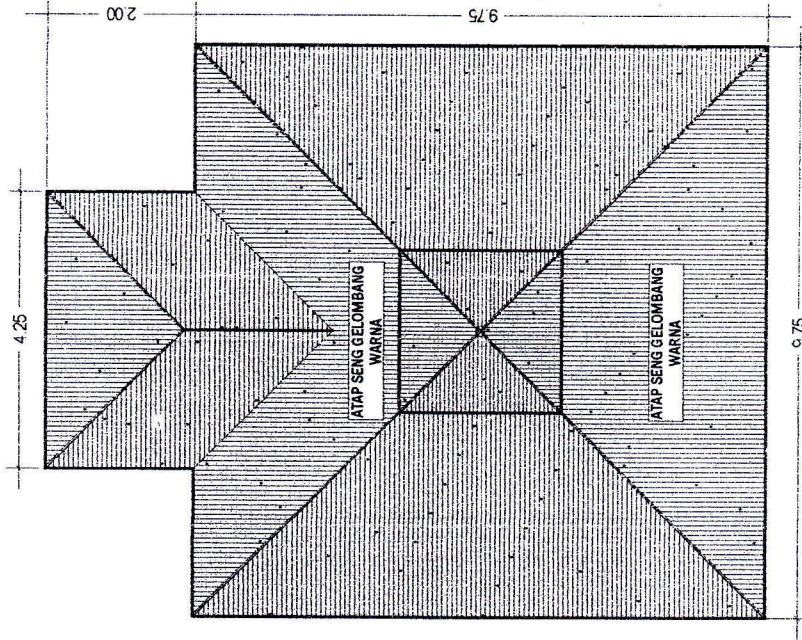

TAMPAK ATAS

SKALA 1 : 100

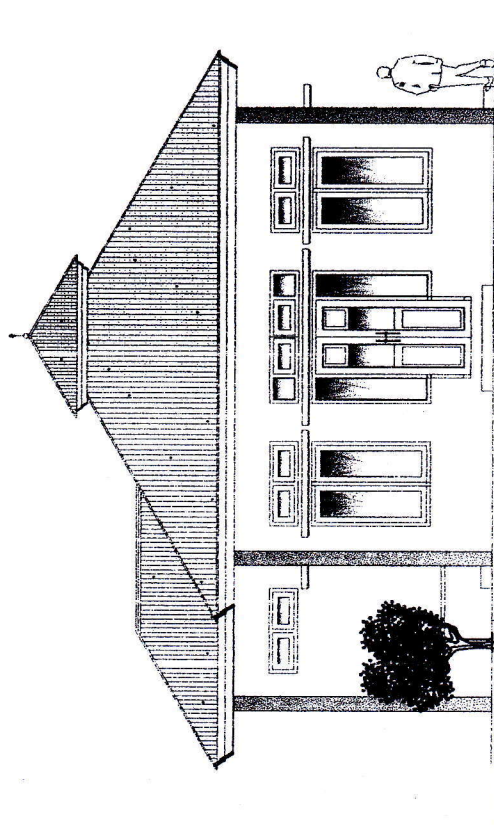

TAMPAK SKIRI

SKALA 1 : 100

DISETUI/DIUSYAHKAN OLEH:
PEJABAT PELAKSANA TEKNIK KEGIATAN
DINAS PENDIDIKAN DAN KEBUDAYAAN

Nofrizal

NOFRIZAL, ST

NIP. 19811127 201011 010

DIPERIKSA OLEH:

PENGAWAS LAPANGAN DINAS PEKERJAAN UMUM DAN PENATAAN RUANG

Jundani

JUNDANI, S. ANGGIA PUTRA, A.Md

NIP. 19960603 201903 1 001

DIBUSUN OLEH:
KONTRAKTOR
CV. ALYRA

Allyra


ESSRIANTO

DIREKTUR

PEMBANGUNAN MUSHOLA SDN 05 PANCUNG SOAL

JUMLAH LEMBAR

KECAMATAN PANCUNG SOAL

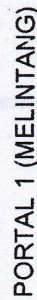

SKALA 1 : 100

SKALA 1 : 100

DIPERIKSA OLEH :

PENGAWAS LAPANGAN DINAS PEKERJAAN UMUM DAN PENATAAN RUANG

DISUSUNUNG OLEH:
KONTROLATOR
CV ALYRA

NOFRIZAL ST

NIP. 19811127 201101 1 010

JUNDRIVO ANGGA PUTRA, A.Md
NIP. 19960605 201903 1 001



DINAS PENDIDIKAN DAN KEBUDAYAAN
KABUPATEN PESIR SELATAN




AS BUILD DRAWING

PEMBANGUNAN MUSHOLA SDN 05 PANCUNG SOAL.

KECAMATAN PANCUNG SOAL

TGL. KONTRAK	7 MEI 2019
NO KONTRAK	42015/SPK-APBD/DPK-SARANA SD/V/2019
KONTRAKTOR	CV. ALYRA
PENGAWAS LAPANGAN	DINAS PEKERJAAN UMUM DAN PENATAAN RUANG
NO. LEMBAR	
JUMLAH LEMBAR	

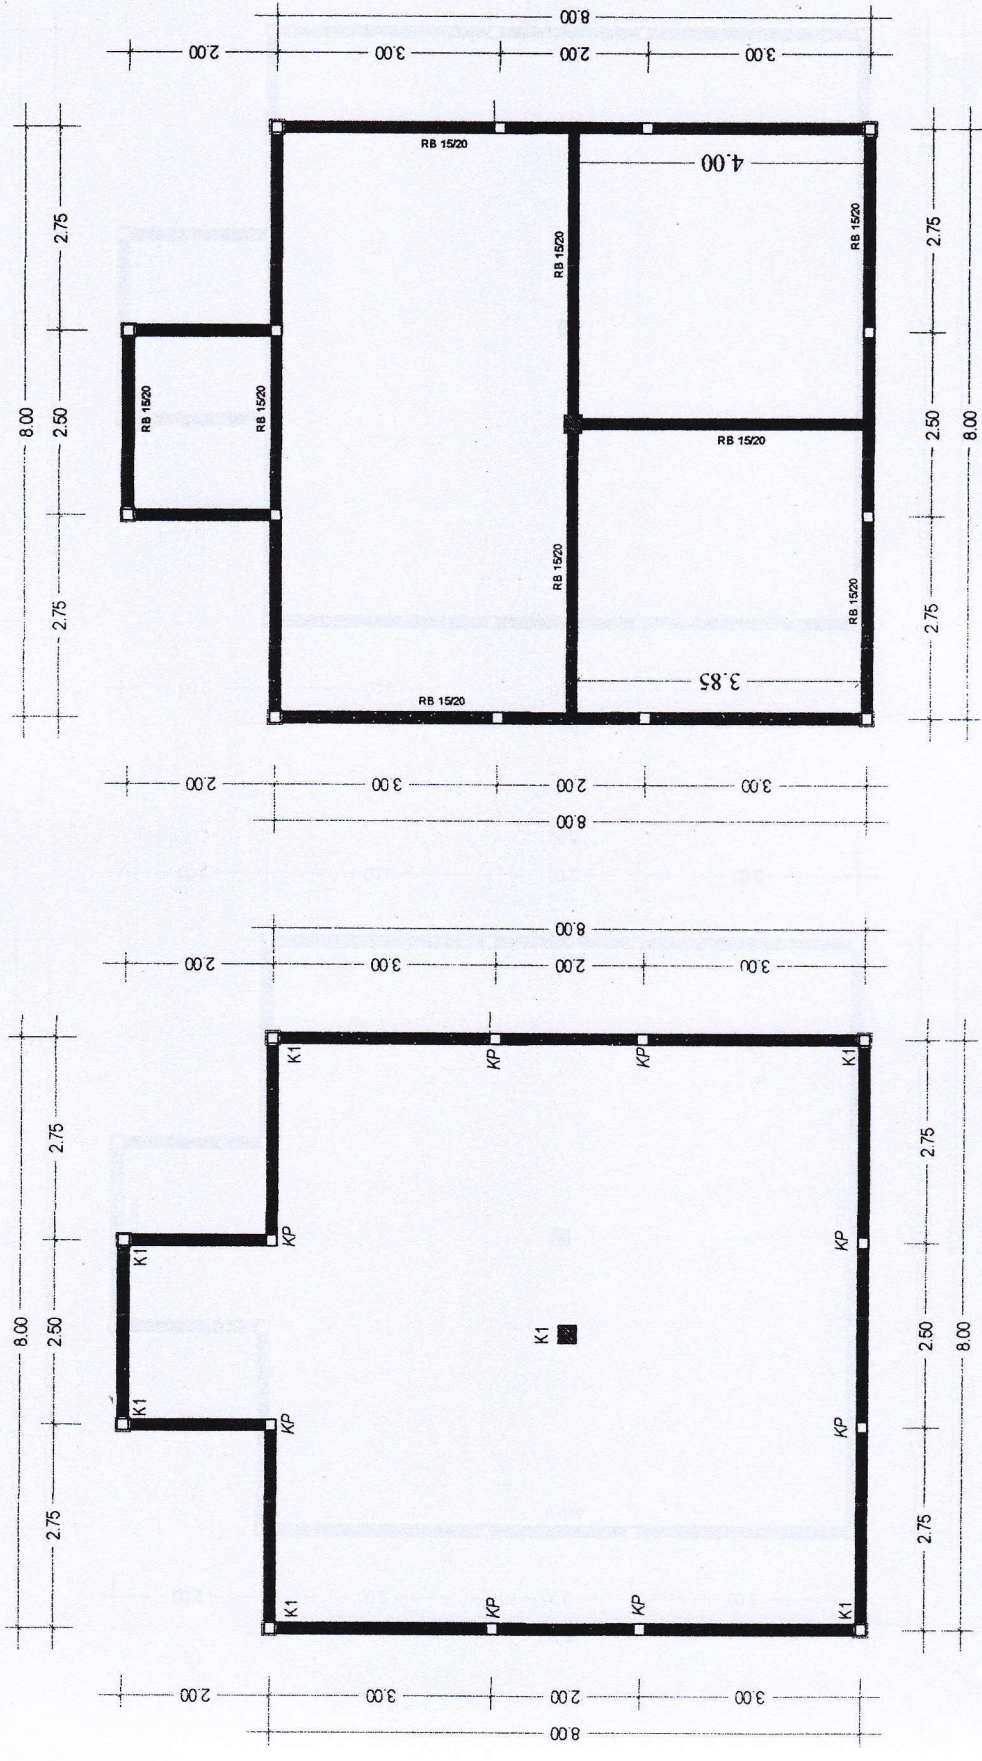

D. RENCANA KOLOM
SKALA 1 : 100

D. RENCANA R. BALOK
(15/20)
SKALA 1 : 100

DISETUIJ/DISYAHKAN OLEH:
PEJABAT PELAKSANA TEKNIS KEGIATAN
DINAS PENDIDIKAN DAN KEBUDAYAAN

Notar
NOERIZAL, ST
NIP. 19811127 201101 1 010

DIPERIKSA OLEH:

PENGAWAS LAPANGAN DINAS PEKERJAAN UMUM DAN PENATAAN RUANG

Jundin
JUNDIN VO ANGLIA PUTRA A Md
NIP. 19960605 201903 1 001

DISUSUN OLEH:
KONTRAKTOR
CV. ALYRA

Defri
DEFRIANTO
REKTOR



DINAS PENDIDIKAN DAN KEBUDAYAAN
KABUPATEN PESISIR SELATAN



AS BUILD DRAWING

PEMBANGUNAN MUSHOLA SDN 05 PANCUNG SOAL

KECAMATAN PANCUNG SOAL

TGL. KONTRAK 7 MEI 2019


NO KONTRAK 42015/SPK-APBD/DPK-SARANA SDV/2019

KONTRAKTOR CV. ALYRA

PENGAWAS LAPANGAN DINAS PEKERJAAN UMUM DAN PENATAAN RUANG

NO. LEMBAR

JUMLAH LEMBAR

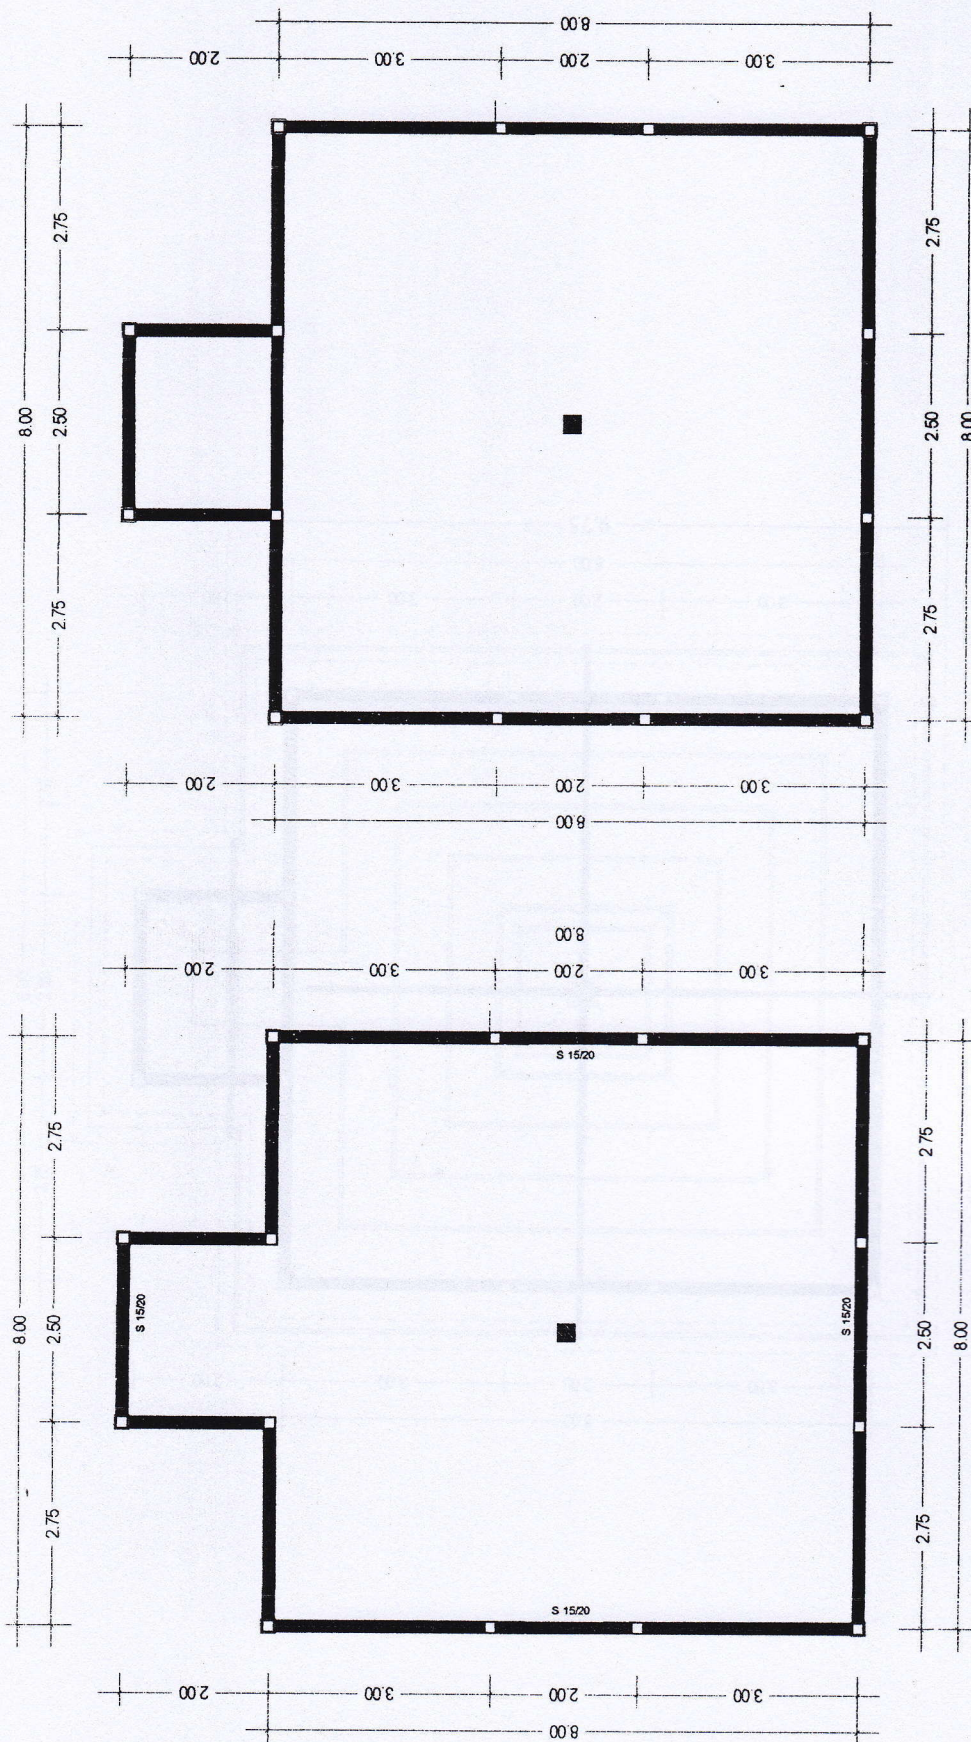

D. RENCANA SLOFF
(15/20)
SKALA 1 : 100

D. RENCANA B. LATEI
(12/18)
SKALA 1 : 100

DISETUJUI/DISYAHKAN OLEH:
PEJABAT PELAKSANA TEKNIK KEGIATAN
DINAS PENDIDIKAN DAN KEBUDAYAAN

Nofrizal

NOFRIZAL, ST

NIP. 1981127 201 01 1 010

DIPERIKSA OLEH

PENGAWAS LAPANGAN DINAS PEKERJAAN UMUM DAN PENATAAN RUANG

Jundriyo Anegara Putra A Md

JUNDRIO ANEGRA PUTRA A Md

NIP. 19960605 201903 1 001

DISUSUN OLEH:
KONTRAKTOR
CV. ALYRA

De Rianto

DE RIANTO

SEKTOR



DINAS PENDIDIKAN DAN KEBUDAYAAN
KABUPATEN PESIR SELATAN



AS BUILD DRAWING

PEMBANGUNAN MUSHOLA SDN 05 PANCUNG SOAL

KECAMATAN PANCUNG SOAL

TGL. KONTRAK


NO KONTRAK

KONTRAKTOR

PENGAWAS LAPANGAN

NO. LEMBAR

JUMLAH LEMBAR

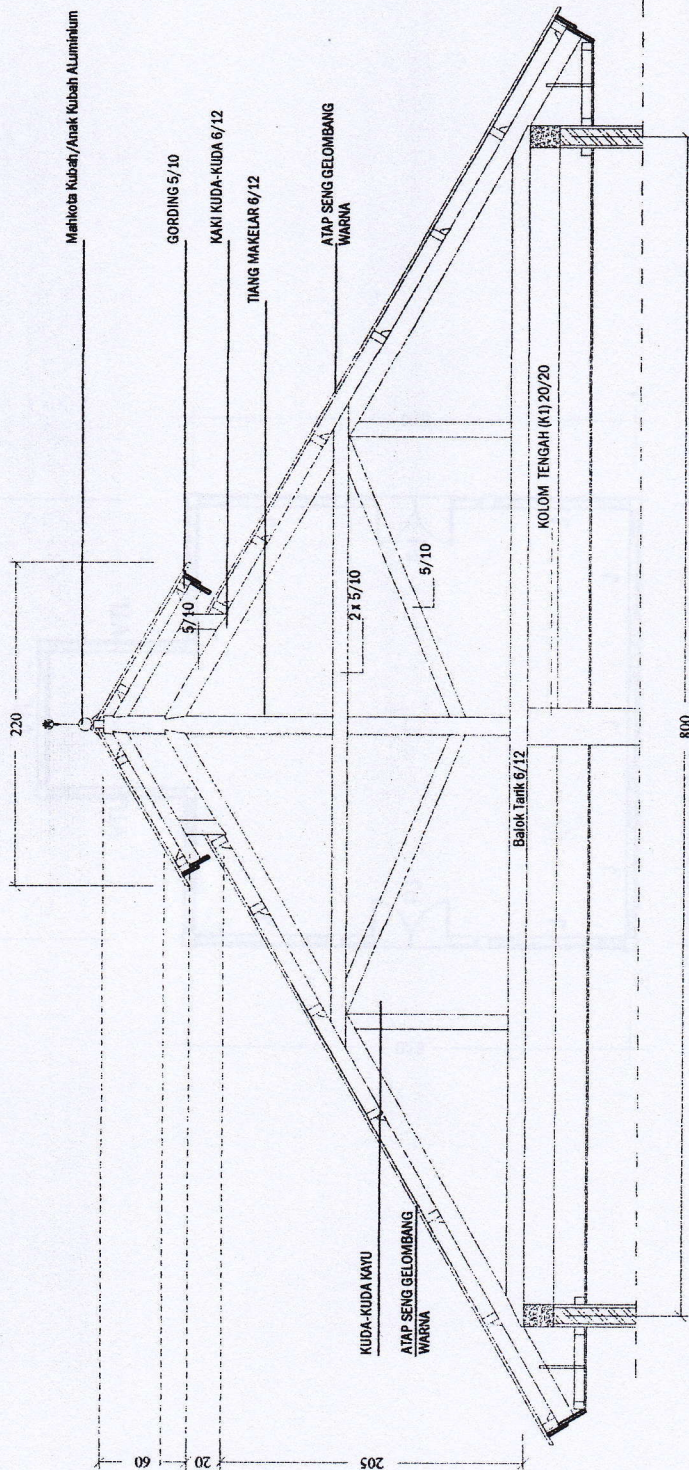

DETAIL KUDA-KUDA 1 (K1)

SKALA 1 : 100

DISETUJUI/DISYAHKAN OLEH:
PEJABAT PELAKSANA TEKNIK KEGIATAN
DINAS PENDIDIKAN DAN KEBUDAYAAN

Nopri

NOPRIZAL, ST

NIP. 19811127 20101 1 010

DIPERIKSA OLEH :

PENGAWAS LAPANGAN DINAS PEKERJAAN UMUM DAN PENATAAN RUANG

Jundri

JUNDRIVO ANGGA PUTRA, A.Md
NIP. 19960605 201903 1 001

DISUSUN OLEH:
KONTRAKTOR
CV. ALYRA

Allyra

ALYRIANTO
DIREKTUR