



DINAS PENDIDIKAN DAN KEBUDAYAAN

KABUPATEN PESIR SELATAN

Alamat Jalan H. Agus Salim - Painan Telp. (0751) 21602

Pembangunan Pagar Sekolah SD

KEC. KOTO XI TARUSAN

T.A 2019

AS BUILD DRAWING

NO. KONTRAK
TANGGAL
KEGIATAN
PEKERJAAN
LOKASI

: 420/ 28 /SPK-APBD/DPK-SARANA.SDM/2019
: 18 Juni 2019
: Pembangunan Pagar Sekolah SD
: Pembangunan Pagar SD Negeri No.28 Simpang
: Kec. Koto XI Tarusan

Kontraktor Pelaksana

CV. ZEIN KARYA

PENGAWAS DINAS PEKERJAAN UMUM DAN PENATAAN RUANG
KABUPATEN PESIR SELATAN

PAINAN 2019

NO. KONTRAK : 420/ 28 /SPK-APBD/DPK-SARANA.SD/VI/2019

TANGGAL : 18 Juni 2019

KONTRAKTOR : CV. ZEIN KARYA


PENGAWAS : DINAS PEKERJAAN UMUM DAN PENATAAN RUANG

Mulai : 18 Juni 2019

Selesai : 31 Agustus 2019

DENAH RENCANA

LOKASI
KECAMATAN KOTO XI TARUSAN KAB. PESISIR SELATAN

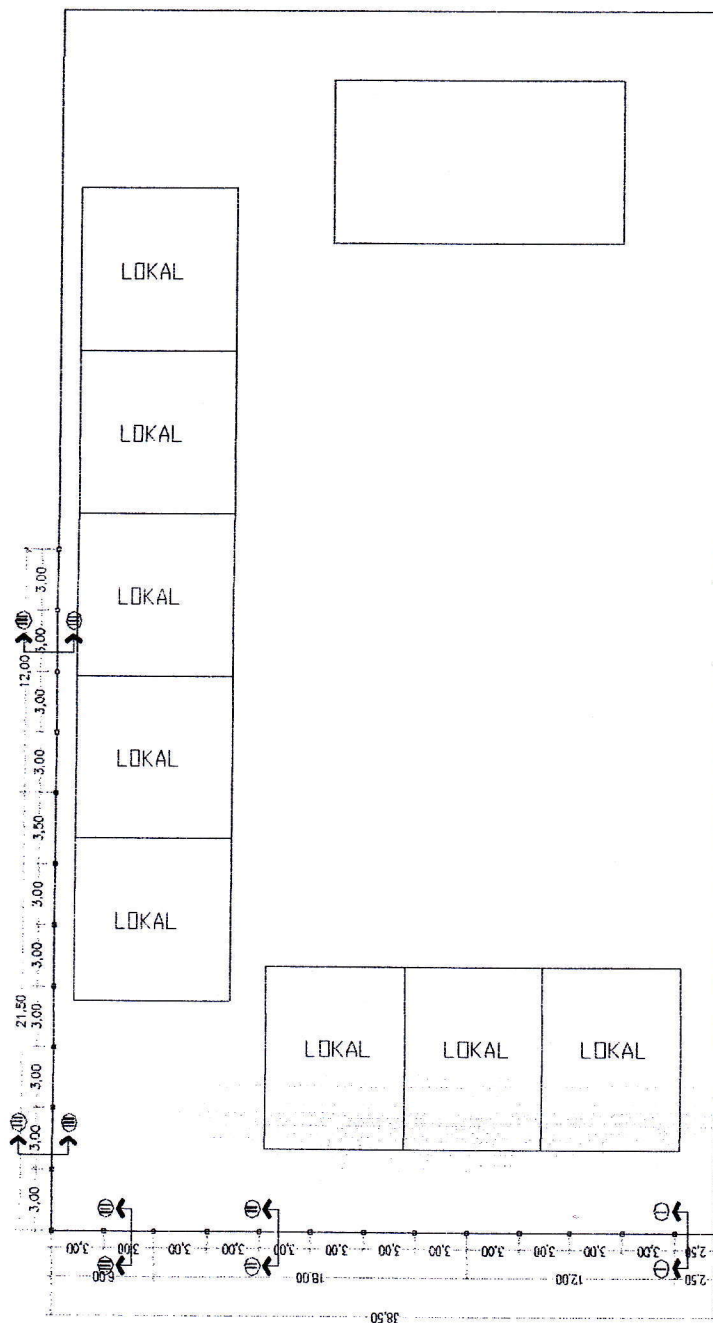

DENAH RENCANA

DIPERIKSA :
PENGAWAS LAPANGAN
Dinas Pekerjaan Umum dan Penataan Ruang

DANIEL ARCLOST
NIP. 19870114 201903 1 001

**DISUSUN :
KONTRAKTOR PELAKSANA
CV. ZEIN KARYA**

DIREKTUR
FEEDBACK ZIN, S.P.T

PEMERINTAH KABUPATEN PESIR SELATAN
DINAS PENDIDIKAN DAN KEBUDAYAAN
Jalan H. Agus Salim - Paiman Telp. (0756) 21602

AS BUILT DRAWING

PEMBANGUNAN PAGAR SDN 28 SIMPANG

POTONGAN

LOKASI

KECAMATAN KOTO XI TARUSAN KAB. PESIR SELATAN

NO. KONTRAK : 420/ 28 /SPK-APBD/DPK-SARANA.SD/VI/2019


TANGGAL : 18 Juni 2019

KONTRAKTOR : CV. ZEIN KARYA

PENGAWAS : DINAS PEKERJAAN UMUM DAN PENATAAN RUANG

Mulai : 18 Juni 2019

Selesai : 31 Agustus 2019

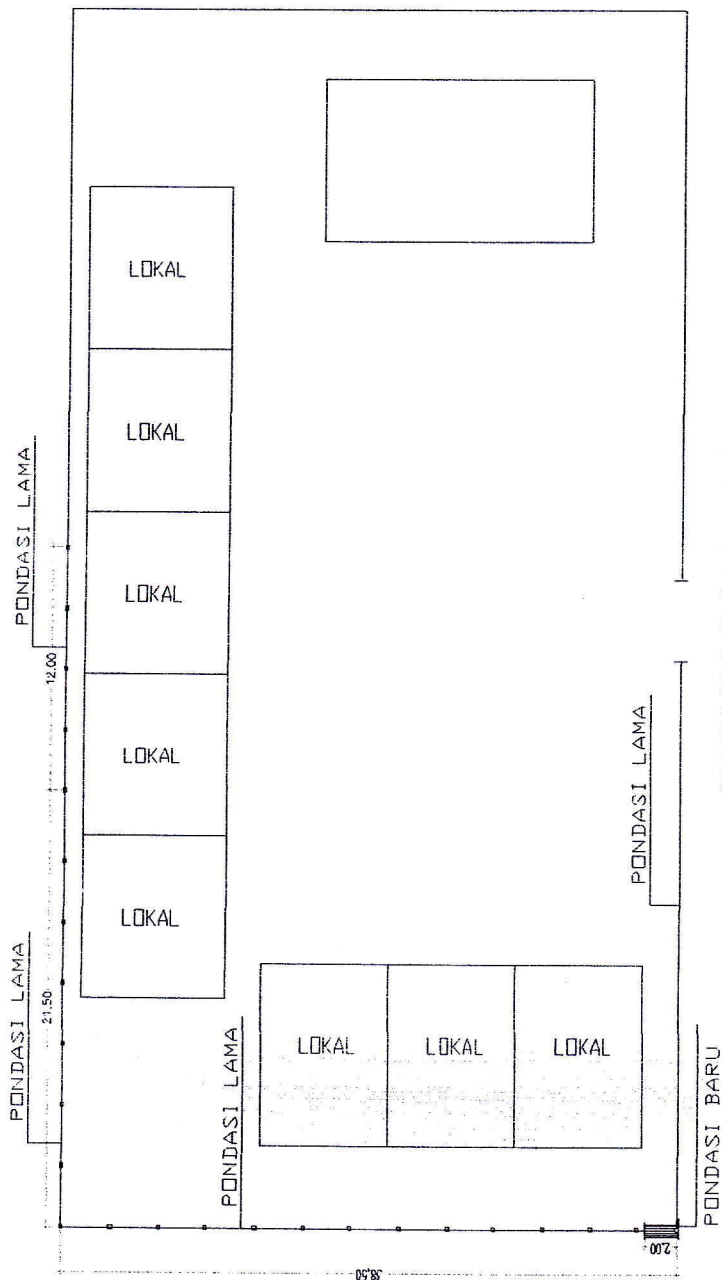


DIPERIKSA :
PENGAWAS LAPANGAN
Dinas Pekerjaan Umum dan Penataan Ruang

DANIELARCLOST
NIP. 19870114 201903 1 001

DISUSUN :
KONTRAKTOR PELAKSANA
CV. ZEIN KARYA

EFFENDI ZEIN S.Pi
DIREKTUR

PEMERINTAH KABUPATEN PESISIR SELATAN DINAS PENDIDIKAN DAN KEBUDAYAAN Jalan H. Agus Salim - Painan Telp. (0756) 21602	AS BUILT DRAWING	NO. KONTRAK : 420/ 28 /SPK-APBD/DPK-SARANA.SD/VI/2019	
		TANGGAL : 18 Juni 2019	
	PEMBANGUNAN PAGAR SDN 28 SIMPANG	KONTRAKTOR : CV. ZEIN KARYA	
	POTONGAN	LOKASI KECAMATAN KOTO XI TARISAN KAB. PESISIR SELATAN	PENGAWAS : DINAS PEKERJAAN UMUM DAN PENATAAN RUANG
			Mulai : 18 Juni 2019
Selesai : 31 Agustus 2019			

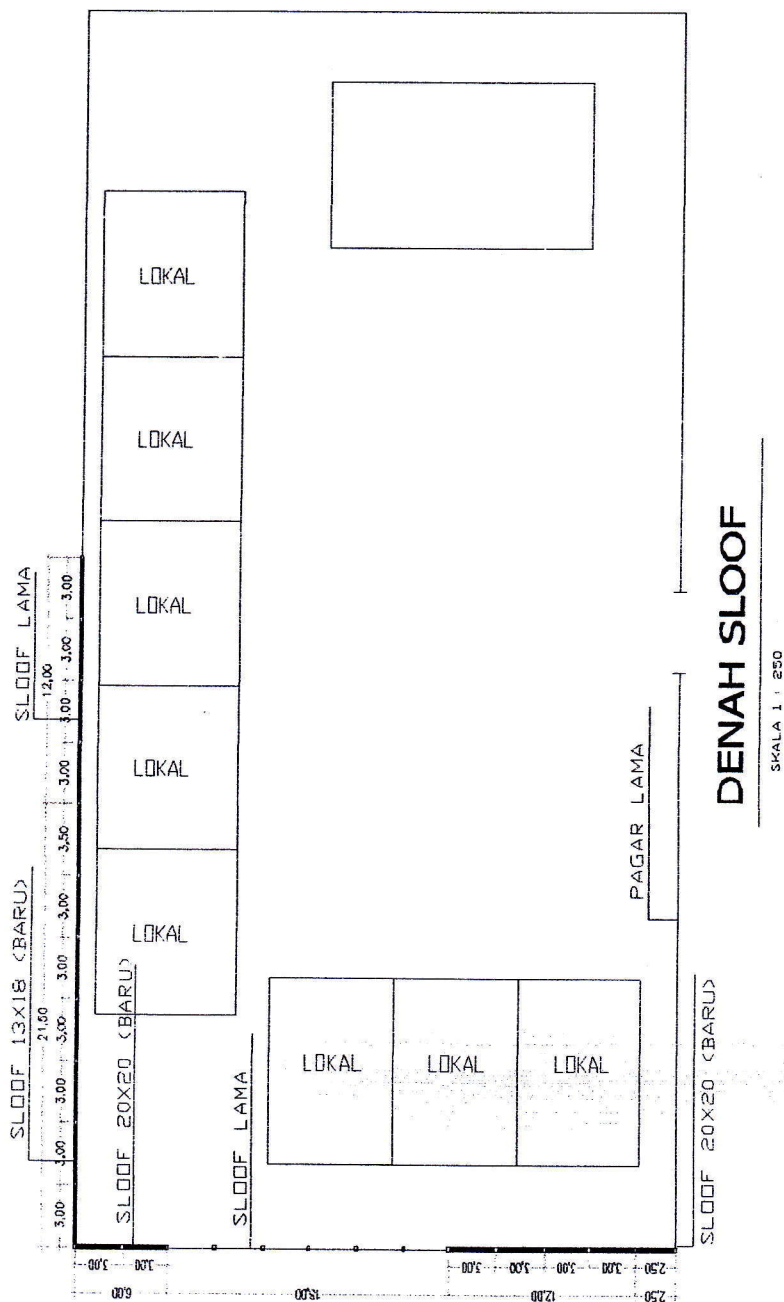

DIPERIKSA :
PENGAWAS LAPANGAN
Dinas Pekerjaan Umum dan Penataan Ruang

**DISUN :
KONTRAKTOR PELAKSANA
CV. ZEIN KARYA**

DANIEL ARCLOST
NIP. 19870114 201903 1 001

DIREKTUR

FRYDAL, EIN, S. P.
DIREKTUR

DINAS PENDIDIKAN DAN KEBUDAYAAN
Jalan H. Agus Salim - Painan Telp. (0756) 21602

Jalan H. Agus Salim - Painan Telp. (0756) 21602

PEMBANGUNAN PAGAR SDN 28 SIMPANG

RENCANA KUZEN

LOKASI

KECAMATAN KOTO XI TARUSAN KAB. PESIRIS SELATAN

NO. KONTRAK : 420/ 28 /SPK-APBD/DPK-SARANA.SD/VI/2019


TANGGAL : 18 Juni 2019

KONTRAKTOR : CV. ZEIN KARYA

PENGAWAS : DINAS PEKERJAAN UMUM DAN PENATAAN RUANG

Mulai : 18 Juni 2019

Selesai : 31 Agustus 2019

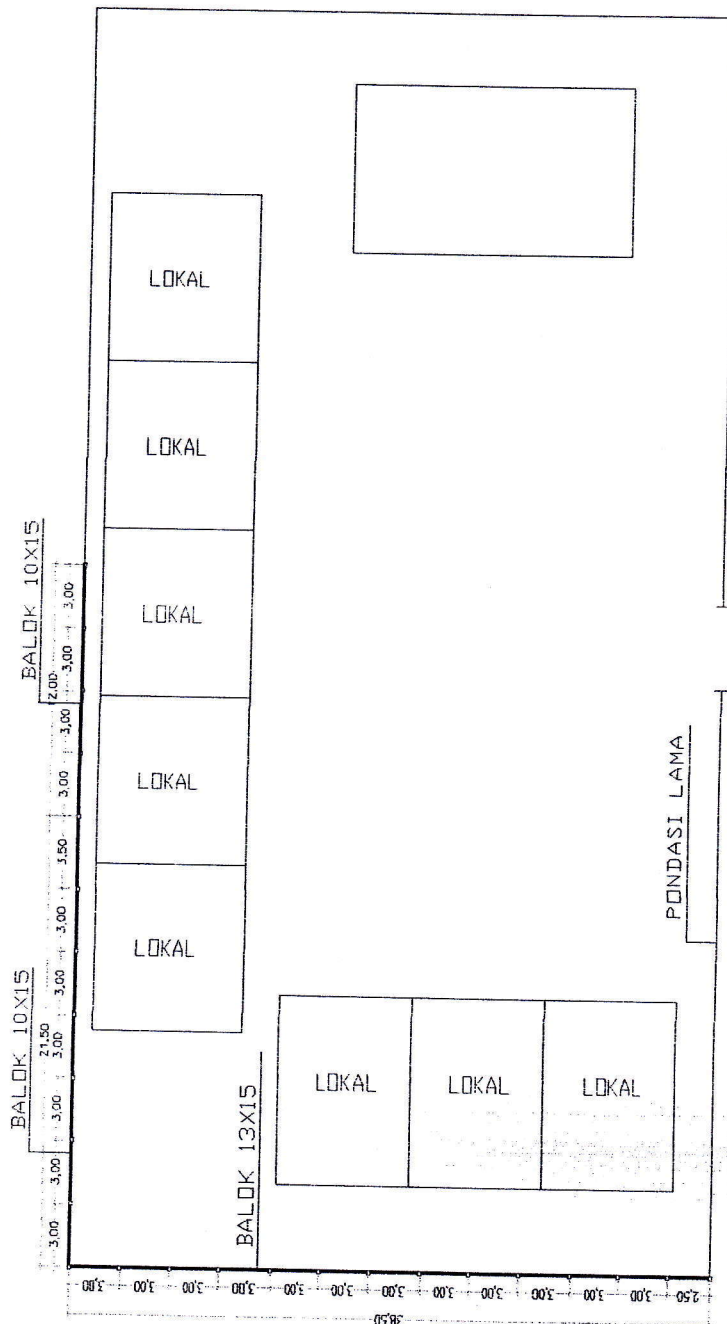

DENAH BALOK

DIPERIKSA:

PENGAWAS LAPANGAN

Dinas Pekerjaan Umum dan Penataan Ruang

DANIEL ARCLO ST

NIP. 19870114201903 1 001

DISUSUN :

KONTRAKTOR PELAKSANA

CV. ZEIN KARYA

EEFV AL ZEIN 3pt

DIREKTOR

PEMERINTAH KABUPATEN PESIR SELATAN
DINAS PENDIDIKAN DAN KEBUDAYAAN
 Jalan H. Agus Salim - Painan Telp. (0756) 21602

AS BUILT DRAWING

PEMBANGUNAN PAGAR SDN 28 SIMPANG

RENCANA JENDELA

LOKASI

KECAMATAN KOTO XI TARUSAN KAB. PESIR SELATAN

NO. KONTRAK : 420/ 28 /SPK-APBD/DPK-SARANA.SD/VI/2019



TANGGAL : 18 Juni 2019

KONTRAKTOR : CV. ZEIN KARYA

PENGAWAS : DINAS PEKERJAAN UMUM DAN PENATAAN RUANG

Mulai : 18 Juni 2019

Selesai : 31 Agustus 2019

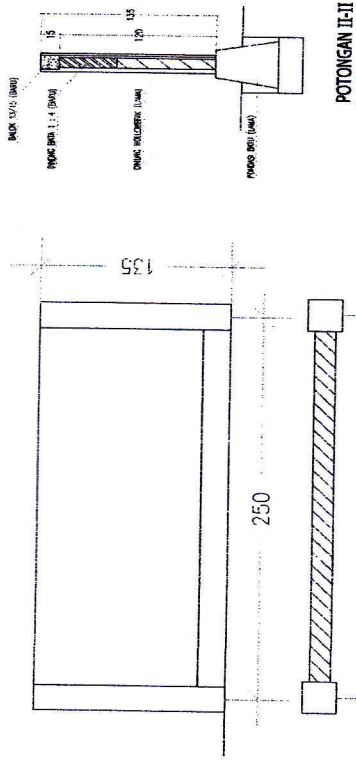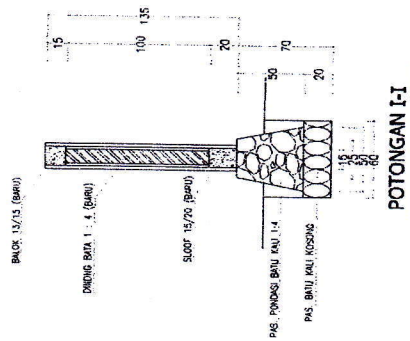

TAMPAK PAGAR TYPE 1
 SKALA 1 : 50

TAMPAK PAGAR TYPE 2
 SKALA 1 : 50

DIPERIKSA :
PENGAWAS LAPANGAN
 Dinas Pekerjaan Umum dan Penataan Ruang

DANIELARCLOST
 NIP. 19870114 201903 1 001

DISUSUN :
KONTRAKTOR PELAKSANA
CV. ZEIN KARYA

EERYAL ZEIN S.P.T
 DIREKTUR

AS BUILT DRAWING

NO. KONTRAK : 420/ 28 /SPK-APBD/DPK-SARANA.SD/VI/2019
TANGGAL : 18 Juni 2019

TANGGAL : 18 Juni 2019
KONTRAKTOR : CV. ZEIN KARYA


PENGAWAS : DINAS PEKERJAAN UMUM DAN PENATAAN RUANG
Mulai : 18 Juni 2019

Selesai	: 31 Agustus 2019

LOKASI

KECAMATAN KOTO XI TARUSAN KAB. PESIRIS SELATAN

RENCANA PINTU

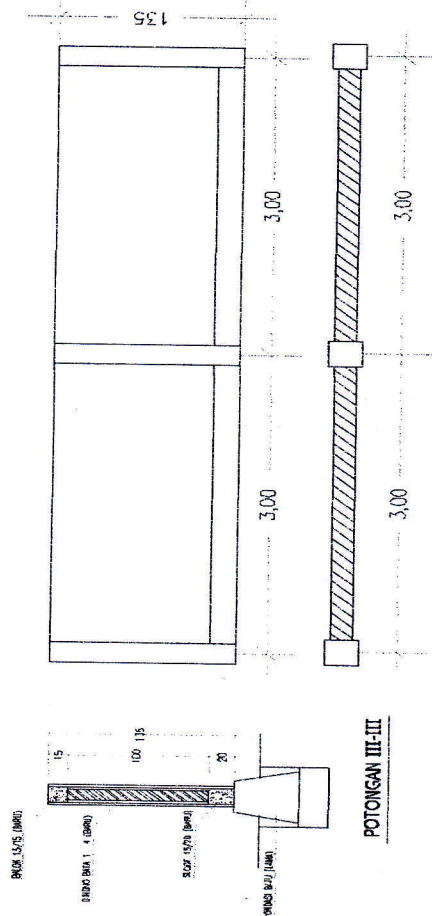

TAMPAK PAGAR TYPE 3

DETAIL PENJALANGAN BALOK			
Tipe Balok	SLOOF 13X18	BALOK 10X15	
PENAMPANG			
TULANGAN UTAMA	4D-10	4D-10	
BEUGEL / SENGKANG	D8-150	D8-150	

DETAIL PEMESIAN
SKALA 1 : 50

DIPERIKSA :

PENGAWAS LAPANGAN,

Dinas Pekerjaan Umum dan Penataan Ruang

DANIEL ARCLOST

PAVEL ARLOST
NIP. 19870114 201903 1 001

**DISUSUN :
KONTRAKTOR PELAKSANA
CV. ZEIN KARYA**

DIREKTUR
EERYNAL ZEIN, S.Pt