



PEMERINTAH KABUPATEN PESISIR SELATAN
DINAS PENDIDIKAN DAN KEBUDAYAAN
Jl. H. Agus Salim - Painan Telp. (0756) 21602 Fax. (0756) 21502



ASBUILT DRAWING

Kegiatan :

Rehabilitasi Sedang/Berat Bangunan Sekolah SMP

Pekerjaan :


***Rehabilitasi Ruang Keterampilan SMPN 2 Silaut
Kecamatan Silaut***

Penyedia Pekerjaan Konstruksi

CV. JAVA ANDALAS

TAHUN ANGGARAN 2019

DENAH

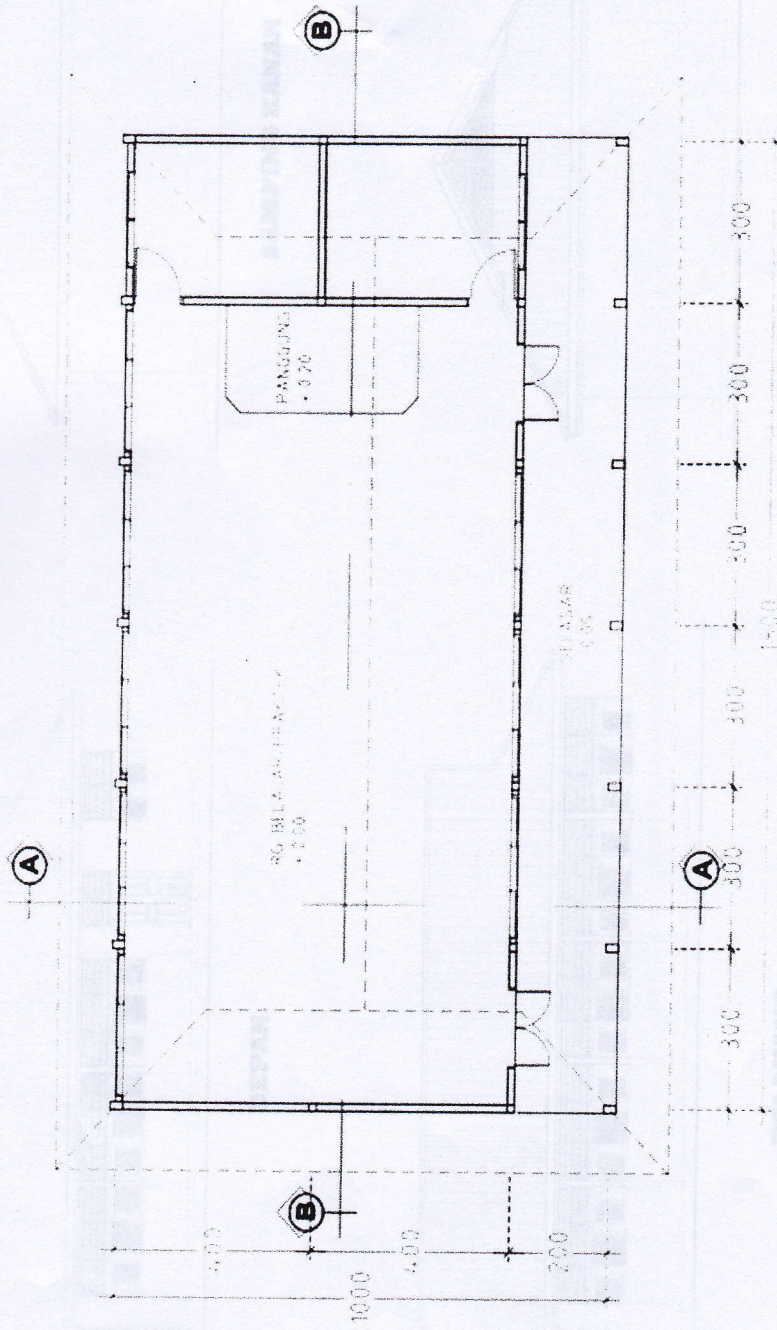

Pengawas Lapangan
Dinas PUTR Kab. Pesisir Selatan

Penyedia Pekerjaan
CV. JAVA ANDALAS


[Signature]

JUNDRIVO ANGGA PUTRA, A.Md
Nip. 19960605 201903 1 001

[Signature]


MARHAMIS SURI, ST
Pelaksana Lapangan

TAMPAK

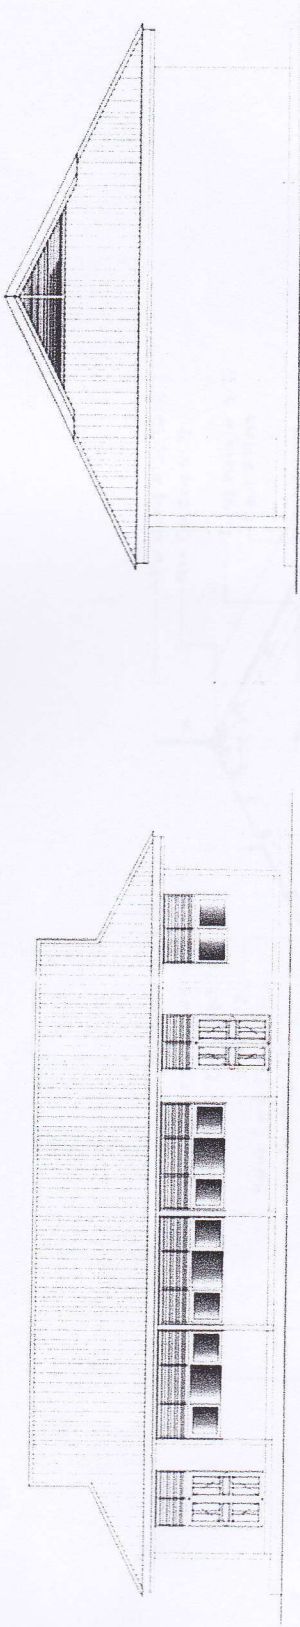

DEPAN

SAMPING KANAN

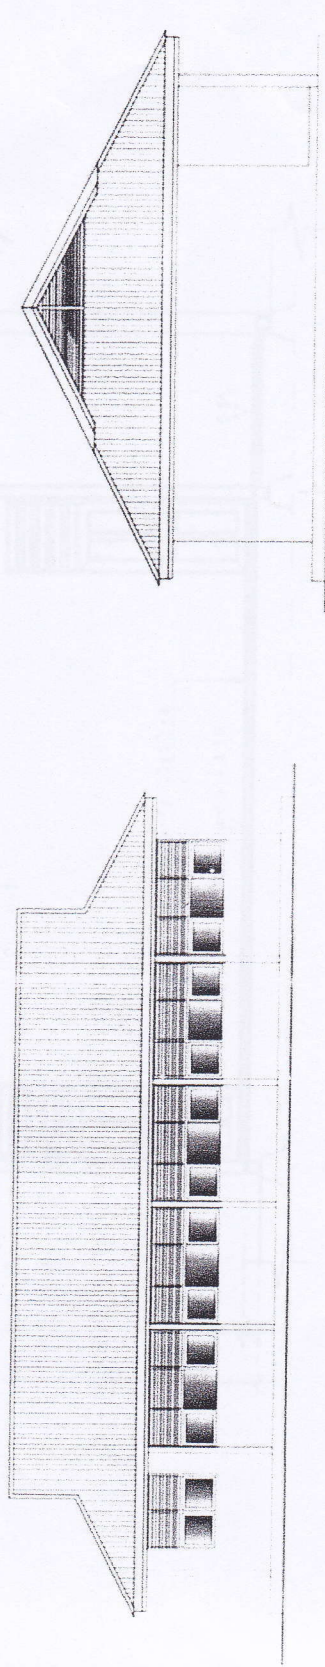

BELAKANG

SAMPING KIRI


Pengawas Lapangan
Dinas PUTR Kab. Pesisir Selatan

Penyedia Pekerjaan
CV. JAVA ANDALAS

JUNDRIVO ANCCA PUTRA, A.Md
Nip. 19960605 201903 1 001

MARHAMIS SURI, ST
Pelaksana Lapangan

POTONGAN A-A

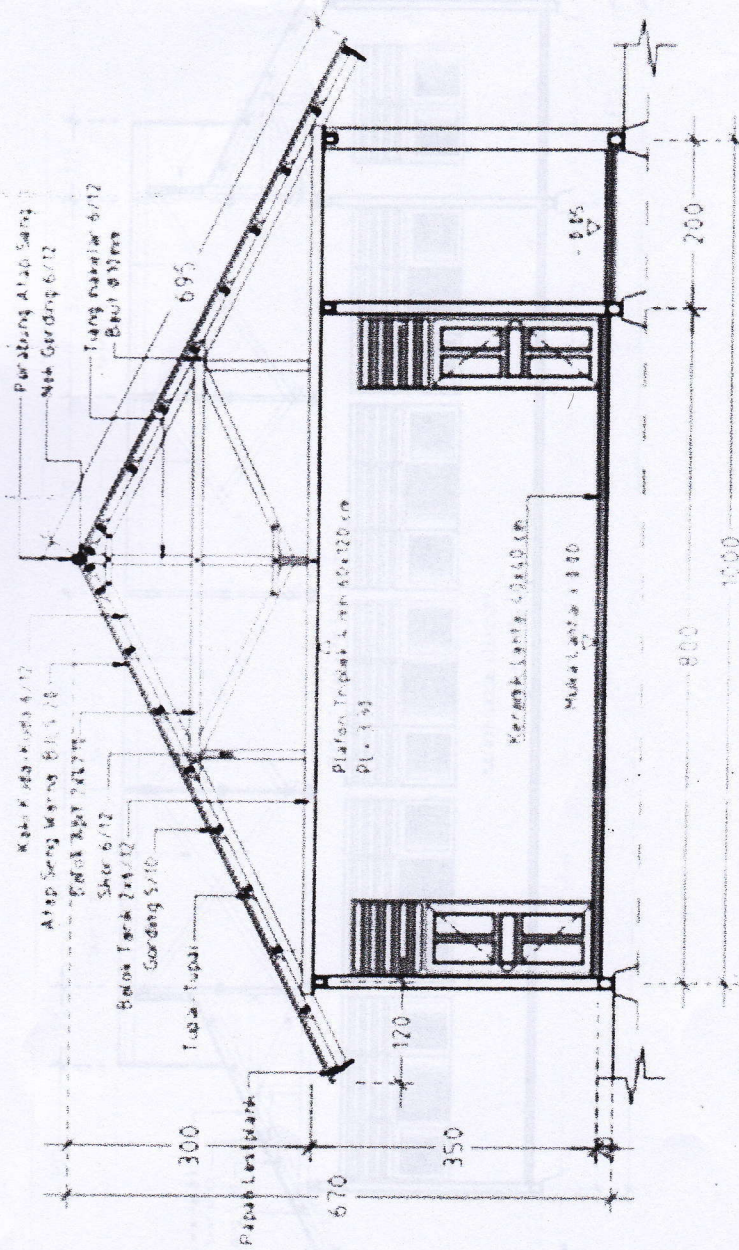

Pengawas Lapangan
Dinas PUTR Kab. Pesisir Selatan

[Signature]

JUNDRIYO ANGGA PUTRA, A.Md
Nip. 19960605 201903 1 001

Penyedia Pekerjaan
CV. JAVA ANDALAS

[Signature]

MARHAMIS SURI, ST
Pelaksana Lapangan

[illegible]

Penyedia Pekerjaan
CV. JAVA ANDALAS




JUNDRIVO ANGGA PUTRA, A.Md
Nip. 19960605 201903 1 001

[Signature]

MARHAMIS SURI,ST
Pelaksana Lapangan

PERLETAHAN KUZEN

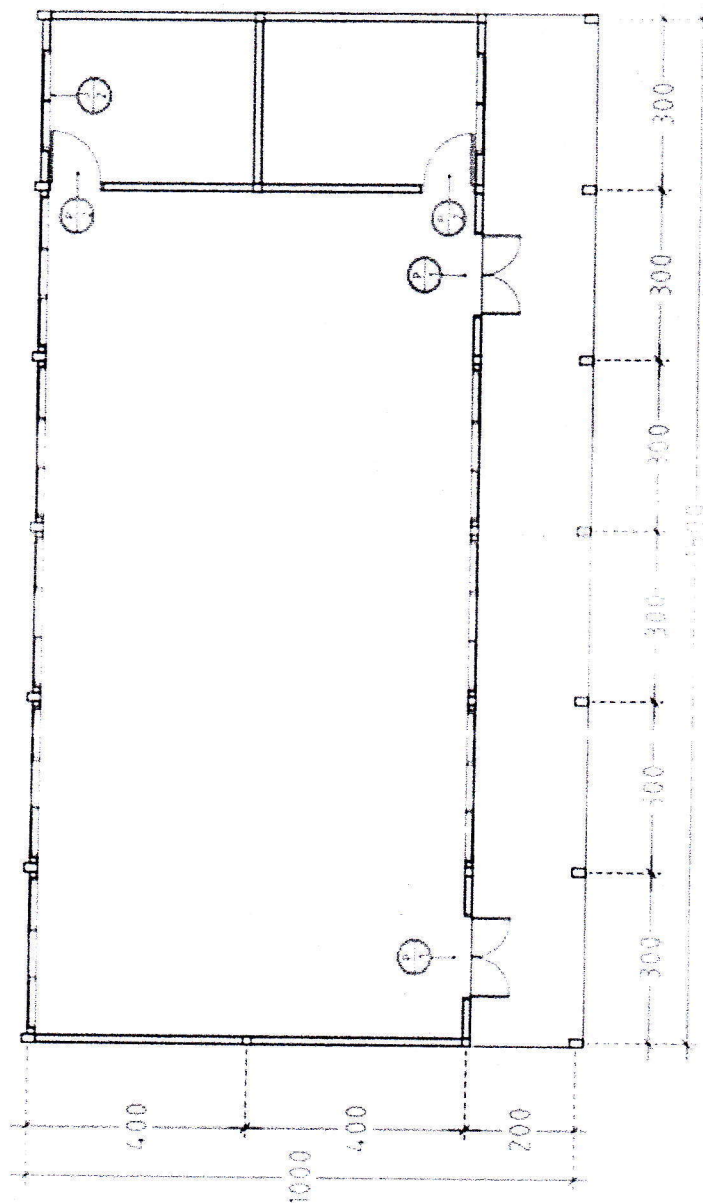








Pengawas Lapangan
Dinas PUTR Kab. Pesisir Selatan

JUNDRIVO ANGGA PUTRA, A.Md
Nip. 19960605 201903 1 001


Penyedia Pekerjaan
CV. JAVA ANDALAS

MARHAMIS SURI, ST
Pelaksana Lapangan

DETAIL KUZEN

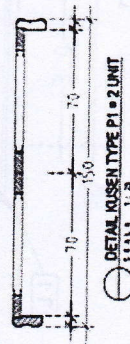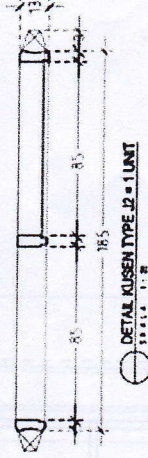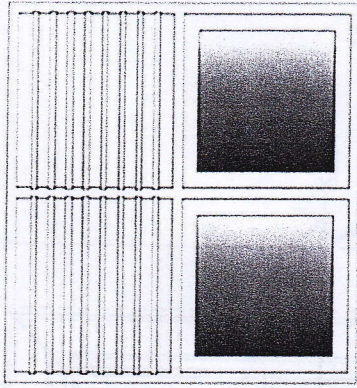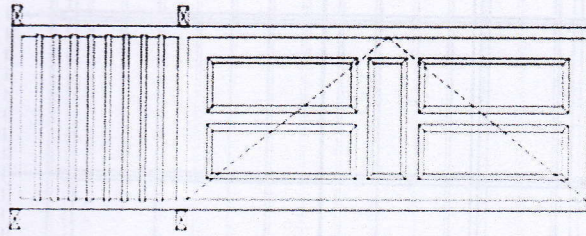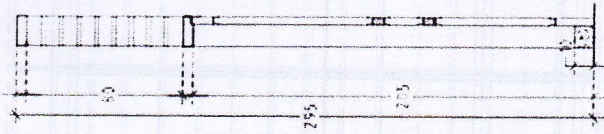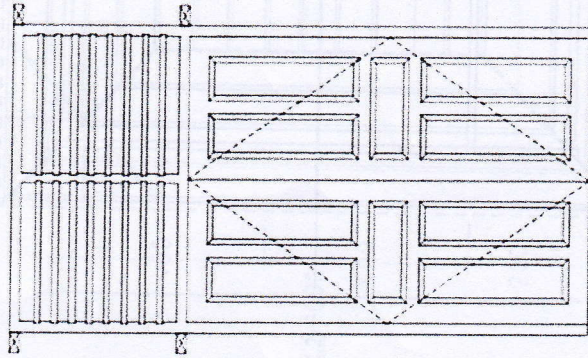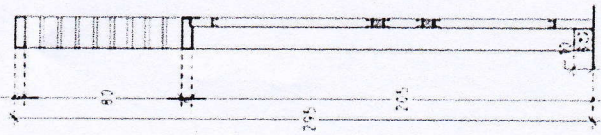

DETAIL KUSEN TYPE P1 = 2 UNIT
1:1

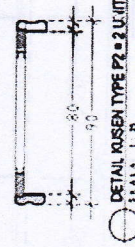

DETAIL KUSEN TYPE P2 = 2 UNIT
1:1

Pengawas Lapangan
Dinas PUTR Kab. Pesisir Selatan

[Signature]


JUNDRIVO ANGGA PUTRA A.Md
Nip. 19960605 201903 1 001

Penyedia Pekerjaan
CV. JAWA ANDALAS

[Signature]

MARHAMIS SURI, ST
Pelaksana Lapangan

KAPATAP

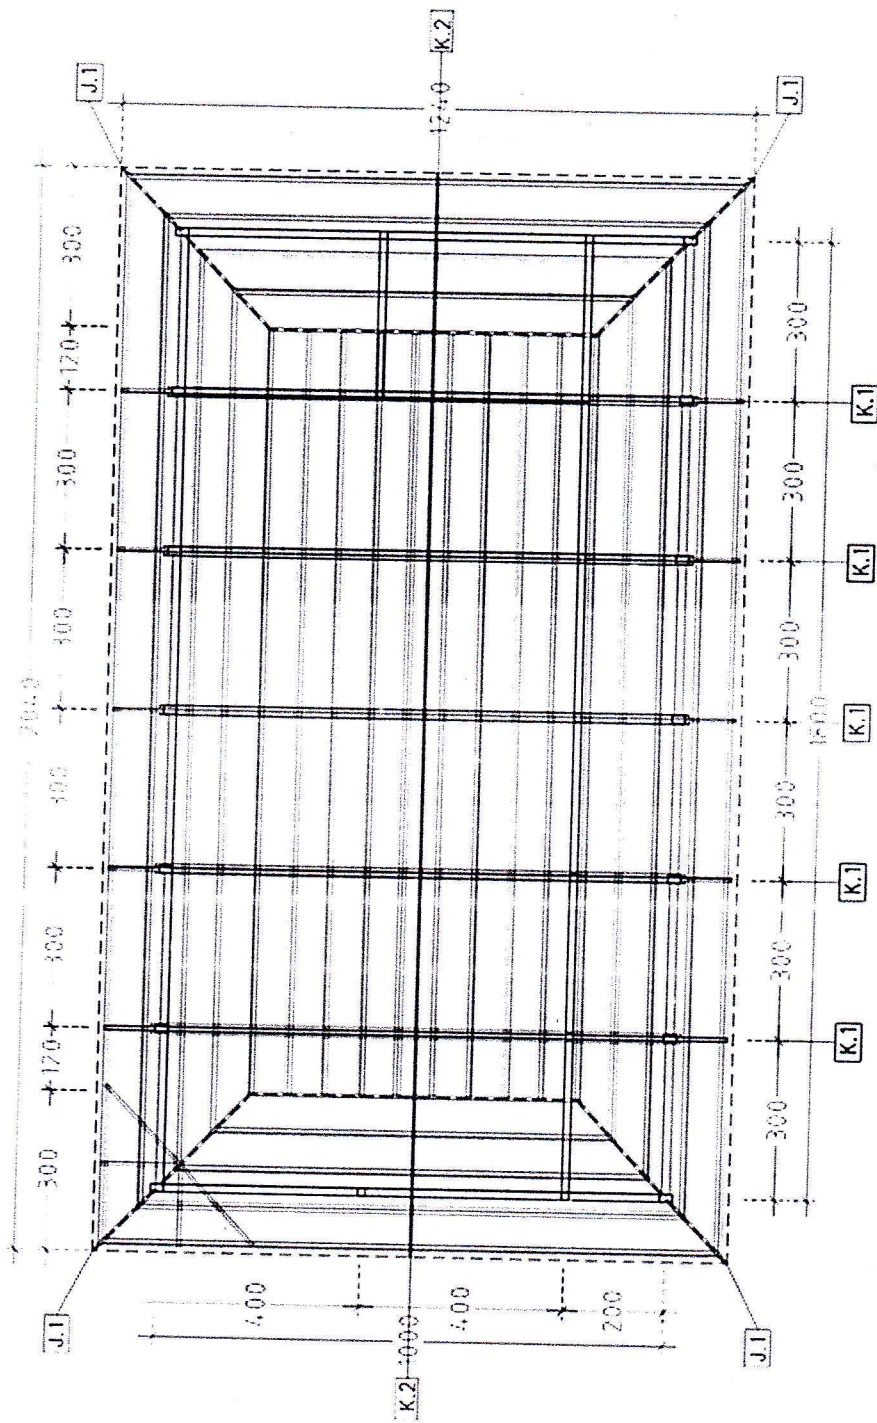


Pengawas Lapangan
Dinas PUTR KaA. Pesisir Selatan

Penyedia Pekerjaan
CV. JAVA ANDALAS

JUNDRYO ANGGA PUTRA, A.Md
Nip. 19960605 201903 1 001

MARHAMIS SURI, ST
Pelaksana Lapangan

KUDA-KUDA KAYU

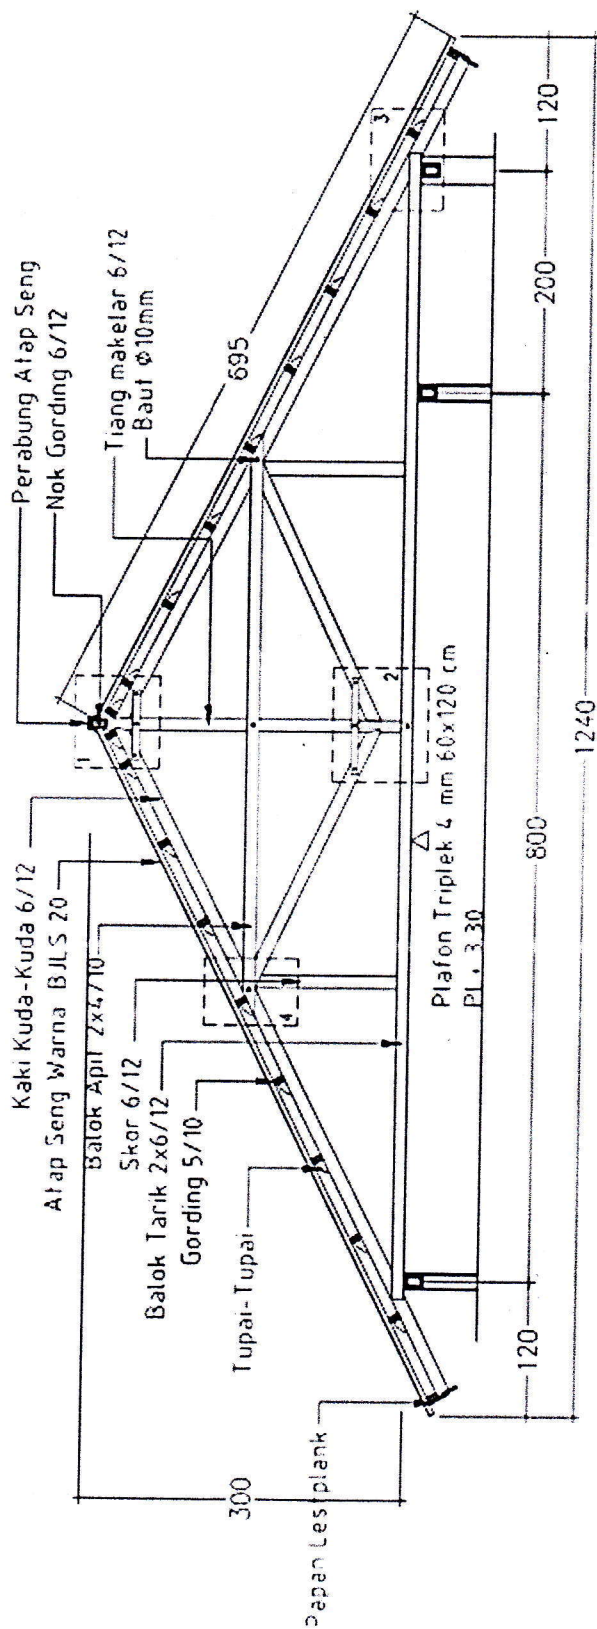

KUDA-KUDA K1 = 5 UNIT

Pengawas Lapangan
Dinas PUTR Kab/Pesisir Selatan

Penyedia Pekerjaan
CV. JAVA ANDALAS

JUNDRIVO ANGGA PUTRA, A.Md
Nip. 19960605 201903 1 001

MARHAMIS SURI, ST
Pelaksana Lapangan