



DINAS PENDIDIKAN DAN KEBUDAYAAN

KABUPATEN PESISIR SELATAN

Alamat Jalan H. Agus Salim - Painan Telp. (0751) 21602

Pembangunan Pagar Sekolah SD

KEC. KOTO XI TARUSAN

T.A 2019

AS BUILD DRAWING

NO. KONTRAK	:	420/ 34 /SPK-APBD/DPK-SARANA. SD/VI/2019
TANGGAL	:	26 Juni 2019
KEGIATAN	:	Pembangunan Pagar Sekolah SD
PEKERJAAN	:	Pembangunan Pagar Sekolah SD Negeri No.45 Pulau Karam
LOKASI	:	Kec. Koto Xi Tarusan

Kontraktor Pelaksana

CV. ZEIN KARYA

PENGAWAS DINAS PEKERJAAN UMUM DAN PENATAAN RUANG

KABUPATEN PESISIR SELATAN

PAINAN 2019

PEMERINTAH KABUPATEN PESIR SELATAN

DINAS PENDIDIKAN DAN KEBUDAYAAN

Jalan H. Agus Salim - Painan Telp. (0756) 21602

AS BUILT DRAWING

PEMBANGUNAN PAGAR SDN SDN 45 PULAU KARAM

LOKASI

KECAMATAN KOTO XI TARUSAN KAB. PESISIR SELATAN

NO. KONTRAK : asbuil

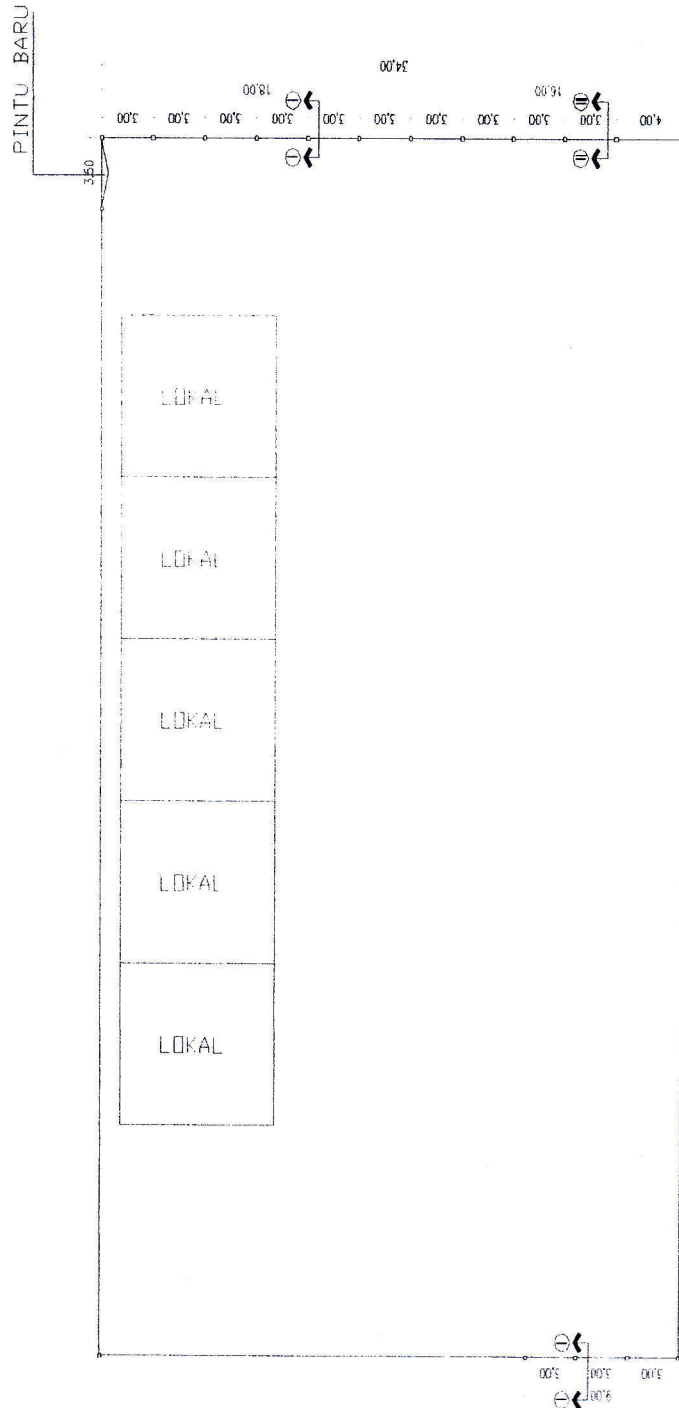
TANGGAL 26 Juni 2019

KONTRAKTOR : CV. ZEIN KARYA

PENGAWAS : DINAS PEKERJAAN UMUM DAN PENATAAN RUANG

Mulai : 26 Juni 2019

Selesai : 8 September 2019



DENAH

SKALA ! 256

DIPERIKSA:

PENGAWAS LAPANGAN,

Dinas Pekerjaan Umum dan Penataan Ruang

DANIEL ARGLOST

NIP. 19870114 201903 1 001

**DISUSUN :
KONTRAKTOR PELAKSANA
CV. ZEIN KARYA**

FRYDERYK N. S. Pt
DIREKTUR

DIREKTUR

PEMERINTAH KABUPATEN PESIR SELATAN
DINAS PENDIDIKAN DAN KEBUDAYAAN
Jalan H. Agus Salim - Pailan Telp. (0756) 21602

AS BUILT DRAWING

PEMBANGUNAN PAGAR SDN SDN 45 PULAU KARAM

POTONGAN

LOKASI

KECAMATAN KOTO XI TARUSAN KAB. PESIR SELATAN

NO. KONTRAK : asbuil

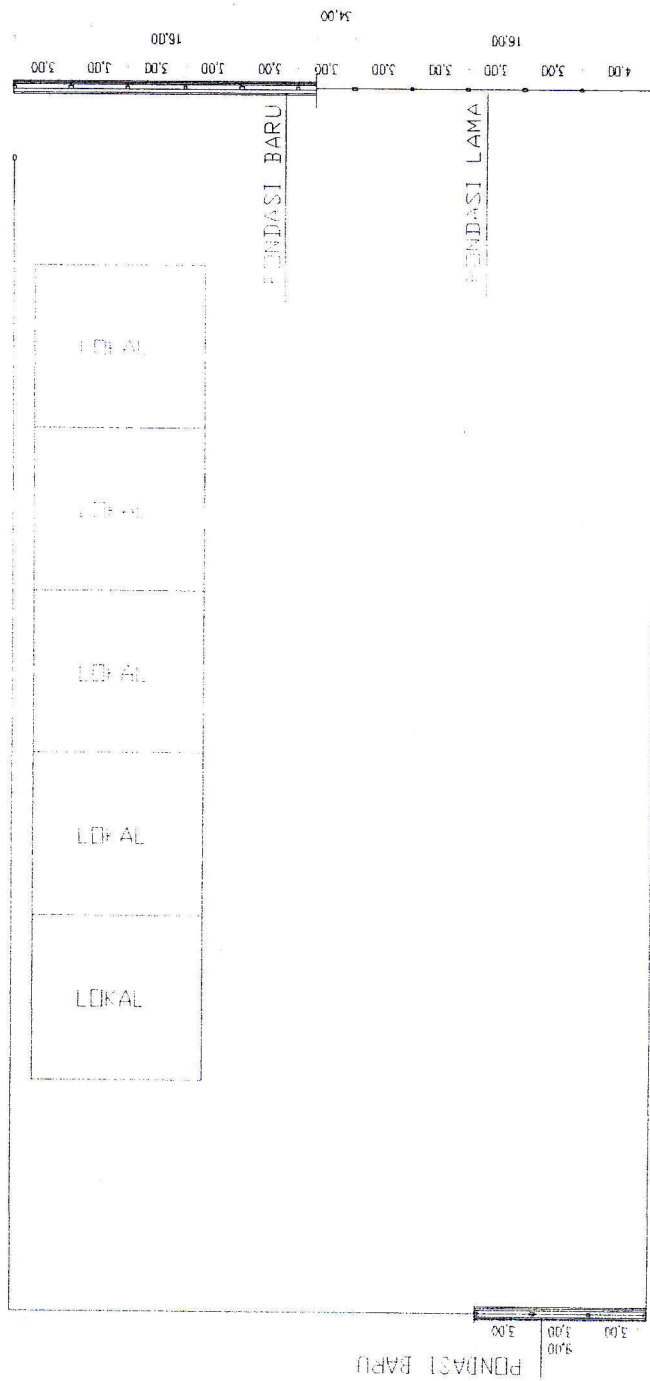
TANGGAL : 26 Juni 2019

KONTRAKTOR : CV. ZEIN KARYA

PENGAWAS : DINAS PEKERJAAN UMUM DAN PENATAAN RUANG

Mulai : 26 Juni 2019

Selesai : 8 September 2019







RENCANA PONDASI

DIPERIKSA :
PENGAWAS LAPANGAN
Dinas Pekerjaan Umum dan Penataan Ruang

DANIELARLOST
NIP. 19870114 201903 1 001

DISUSUN :
KONTRAKTOR PELAKSANA
CV. ZEIN KARYA

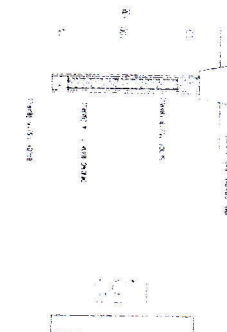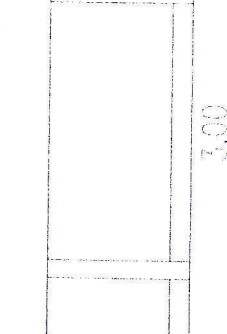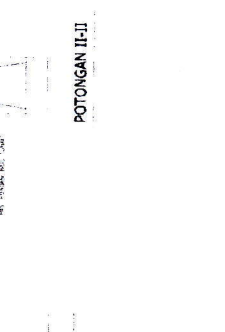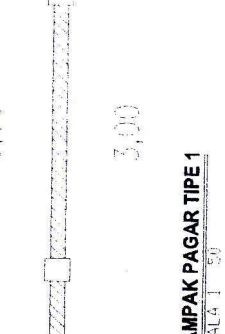[Signature]
EPRAL ZEIN ST
DIREKTUR

PEMERINTAH KABUPATEN PESISIR SELATAN DINAS PENDIDIKAN DAN KEBUDAYAAN Jalan H. Agus Salim - Painan Telp. (0756) 21602	AS BUILT DRAWING		NO. KONTRAK : asbuil TANGGAL : 26 Juni 2019 KONTRAKTOR : CV. ZEIN KARYA PENGAWAS : DINAS PEKERJAAN UMUM DAN PENATAAN RUANG Mulai : 26 Juni 2019 Selesai : 8 September 2019
POTONGAN	LOKASI KECAMATAN KOTO XI TARUSAN KAB. PESISIR SELATAN	POTONGAN I-I  POTONGAN II-II  TAMPAK PAGAR TYPE 1 SKALA 1 : 50  TAMPAK PAGAR TYPE 2 SKALA 1 : 50 	
DIPERIKSA : PENGAWAS LAPANGAN Dinas Pekerjaan Umum dan Penataan Ruang DANIEL ARCLOST NIP. 19870114 201903 1 001	DISUSUN : KONTRAKTOR PELAKSANA CV. ZEIN KARYA SYAHNA ZEIN S.Pt DIREKTUR		

PEMERINTAH KABUPATEN PESIR SELATAN
DINAS PENDIDIKAN DAN KEBUDAYAAN
Jalan H. Agus Salim - Painan Telp. (0756) 21602

AS BUILT DRAWING

NO. KONTRAK : asbuii

TANGGAL : 26 Juni 2019

PEMBANGUNAN PAGAR SDN SDN 45 PULAU KARAM

KONTRAKTOR : CV. ZEIN KARYA

PENGAWAS : DINAS PEKERJAAN UMUM DAN PENATAAN RUANG

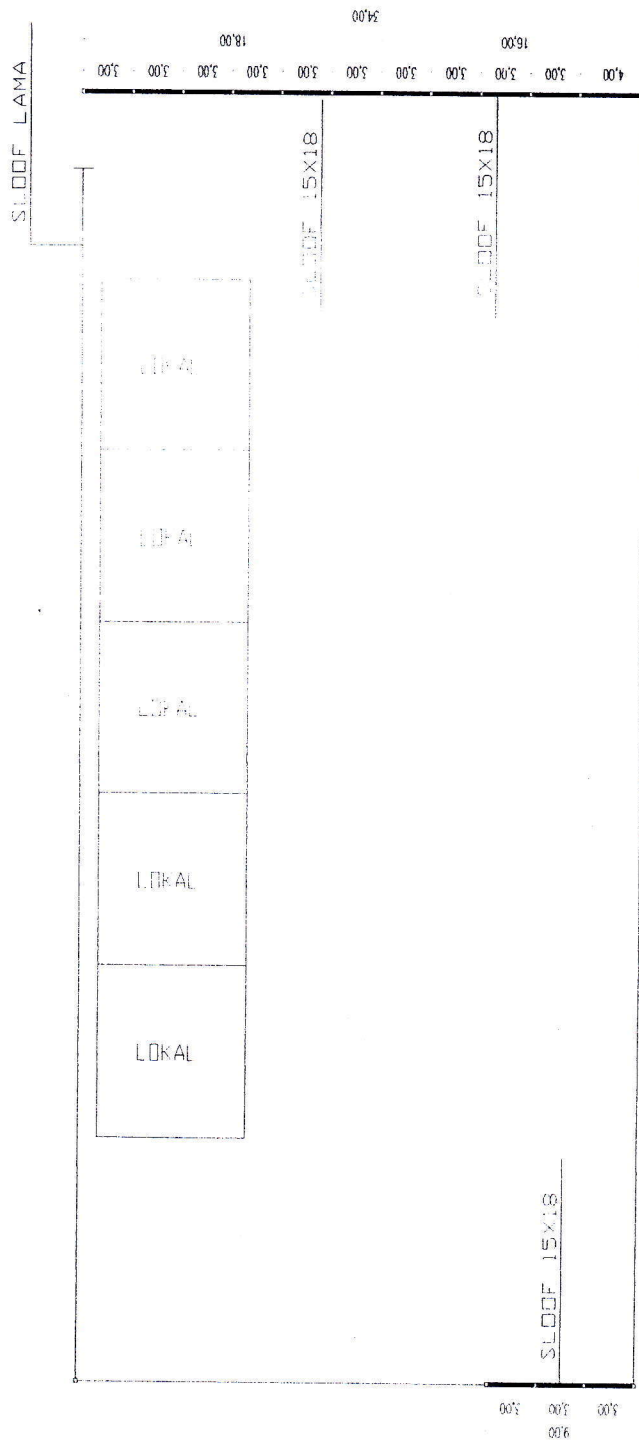
Mulai : 26 Juni 2019

Selesai : 8 September 2019


LOKASI

KECAMATAN KOTO XI TARUSAN KAB. PESIR SELATAN

POTONGAN



PEMERINTAH KABUPATEN PESIR SELATAN DINAS PENDIDIKAN DAN KEBUDAYAAN Jalan H. Agus Salim - Painan Telp. (0756) 21602	AS BUILT DRAWING		NO. KONTRAK : asbuij	
			TANGGAL : 26 Juni 2019	
		LOKASI KECAMATAN KOTO XI TARUSAN KAB. PESIR SELATAN		PENGAWAS : DINAS PEKERJAAN UMUM DAN PENATAAN RUANG
				Mulai : 26 Juni 2019 Selesai : 8 September 2019

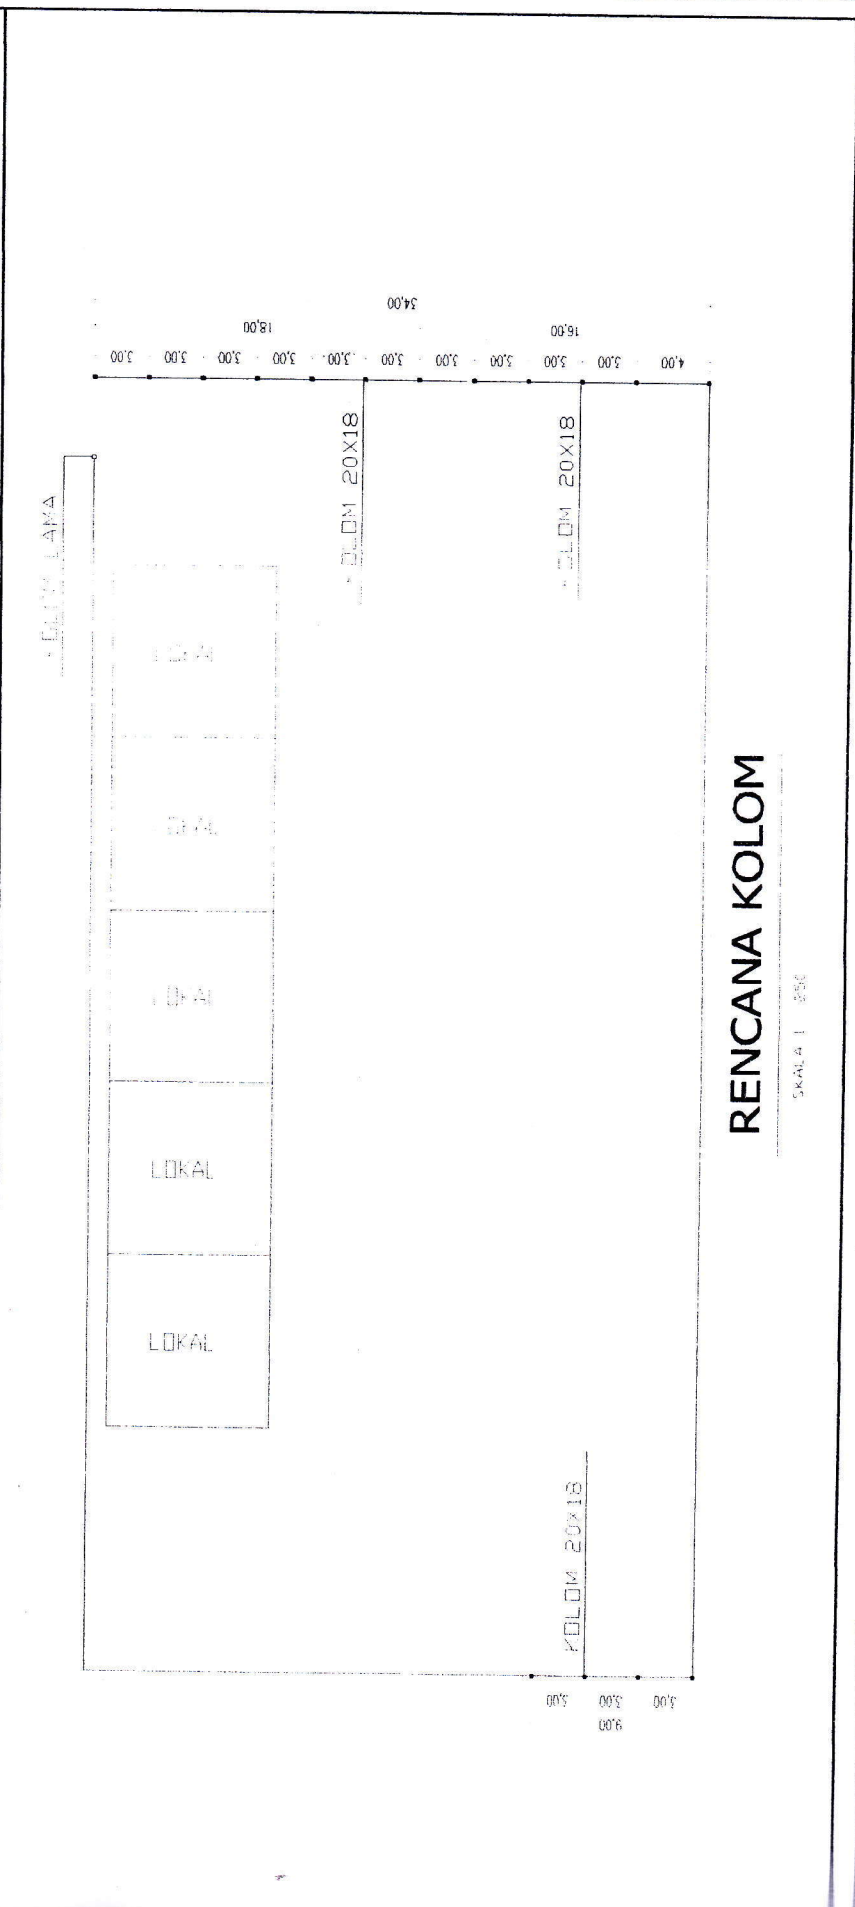

DIPERIKSA : PENGAWAS LAPANGAN Dinas Pekerjaan Umum dan Penataan Ruang DANIELARGLOST NIP. 19870114 201903 1 001	DISUSUN : KONTRAKTOR PELAKSANA CV. ZEIN KARYA ERFANAL ZEIN, S.Pt DIREKTUR
--	---

PEMERINTAH KABUPATEN PESIR SELATAN
DINAS PENDIDIKAN DAN KEBUDAYAAN
Jalan H. Agus Salim - Painan Telp. (0756) 21602

RENCANA JENDELA

AS BUILT DRAWING

PEMBANGUNAN PAGAR SDN SDN 45 PULAU KARAM

LOKASI

KECAMATAN KOTO XI TARUSAN KAB. PESIR SELATAN

NO. KONTRAK : asbuij

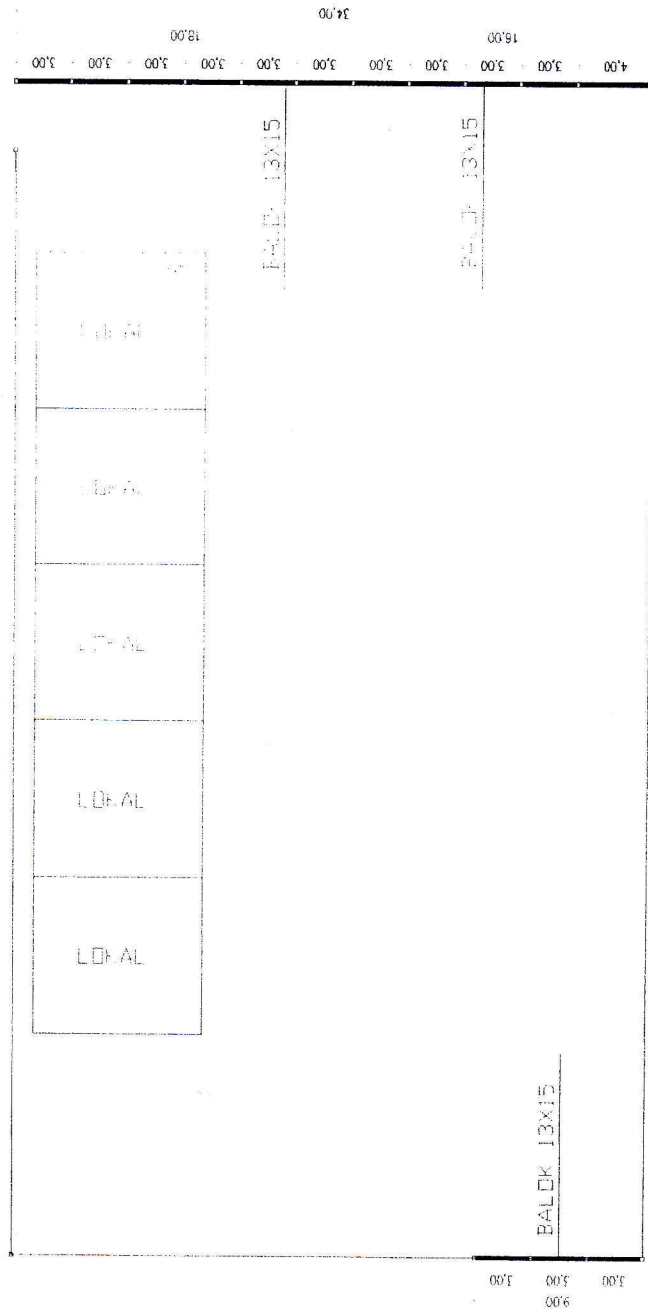
TANGGAL : 26 Juni 2019

KONTRAKTOR : CV. ZEIN KARYA

PENGAWAS : DINAS PEKERJAAN UMUM DAN PENATAAN RUANG

Mulai : 26 Juni 2019

Selesai : 8 September 2019



RENCANA BALOK

DIPERIKSA :

PENGAWAS LAPANGAN

Dinas Pekerjaan Umum dan Penataan Ruang

DANIEL ARLOST

NIP. 19870114 201903 1 001

DISUSUN :
KONTRAKTOR PELAKSANA
CV. ZEIN KARYA

[Signature]
ERMAN ZEINISIT
DIREKTUR

PEMERINTAH KABUPATEN PESISIR SELATAN
DINAS PENDIDIKAN DAN KEBUDAYAAN
Jalan H. Agus Salim - Painan Telp. (0756) 21602

AS BUILT DRAWING

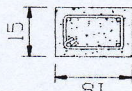
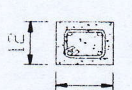
PEMBANGUNAN PAGAR SDN SDN 45 PULAU KARAM

NO. KONTRAK : asbuij
TANGGAL : 26 Juni 2019
KONTRAKTOR : CV. ZEIN KARYA
PENGAWAS : DINAS PEKERJAAN UMUM DAN PENATAAN RUANG
Mulai : 26 Juni 2019
Selesai : 8 September 2019


RENCANA PINTU

KECAMATAN KOTO XI TARUSAN KAB. PESISIR SELATAN


DETAIL PENULANGAN BALOK

TIPE BALOK	SLOOF 15X18	BALOK 12X15
PENAMPANG		
TULANGAN UTAMA	4 D 10	4 D 10
BEUGEL / SENGKANG	D8-150	D8-150

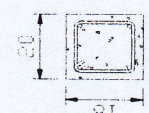DETAIL PENULANGAN KOLOM

TIPE KOLOM	KOLOM PAGAR 20X18
PENAMPANG	
TULANGAN UTAMA	4 D 10
BEUGEL / SENGKANG	D8-150

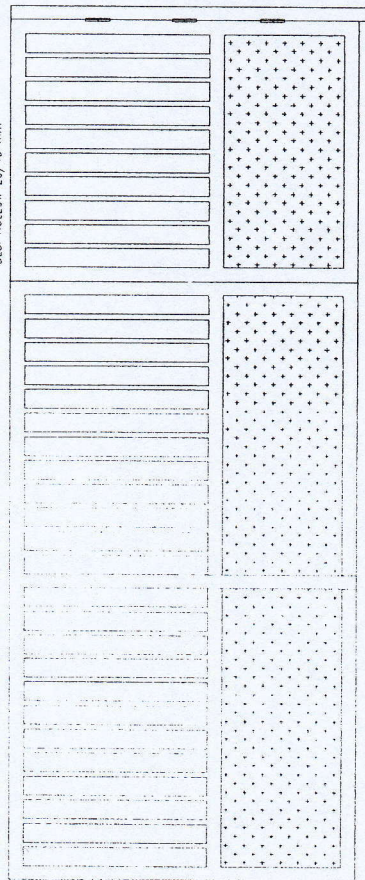BESI HOLLOW 40/40 mm
BESI HOLLOW 20/40 mm




DETAIL PINTU PAGAR 1 (1 UNIT)

DIPERIKSA :
PENGAWAS LAPANGAN
Dinas Pekerjaan Umum dan Penataan Ruang

DANIEL ARCLOST
NIP. 19870114 201903 1 001

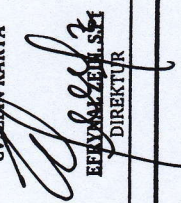DISUSUN :
KONTRAKTOR PELAKSANA
CV. ZEIN KARYA


DIREKTUR