



DINAS PENDIDIKAN DAN KEBUDAYAAN

KABUPATEN PESISIR SELATAN

Alamat Jalan H. Agus Salim - Painan Telp. (0751) 21602

Pembangunan Pagar

KEC. SILAUT

T.A 2019

AS BUILD DRAWING

NO. KONTRAK : 420/ 33 /SPK-APBD/DPK-SARANAN SDN/II/2019
TANGGAL : 26 Juni 2019
KEGIATAN : Pembangunan Pagar
PEKERJAAN : Pembangunan Pagar SDN 08 Air hitam
LOKASI : Kec. Silaut

Kontraktor Pelaksana

CV. ZACKY KARYA

PENGAWAS DINAS PEKERJAAN UMUM DAN PENATAAN RUANG
KABUPATEN PESISIR SELATAN

PAINAN 2019

PEMERINTAH KABUPATEN PESIR SELATAN
DINAS PENDIDIKAN DAN KEBUDAYAAN
Jalan H. Agus Salim - Pains Telp. (0756) 21602

AS BUILT DRAWING

PEMBANGUNAN PAGAR SDN 08 AIR HITAM

POTONGAN

LOKASI

KECAMATAN SILAUT KAB. PESIR SELATAN

NO. KONTRAK : 420/ 33 /SPK-APBD/DPK-SARANAN SD/VI/2019




TANGGAL : 26 Juni 2019

KONTRAKTOR : CV. ZACKY KARYA

PENGAWAS : DINAS PEKERJAAN UMUM DAN PENATAAN RUANG


Mulai : 26 Juni 2019

Selesai : 8 Septemehr 2019

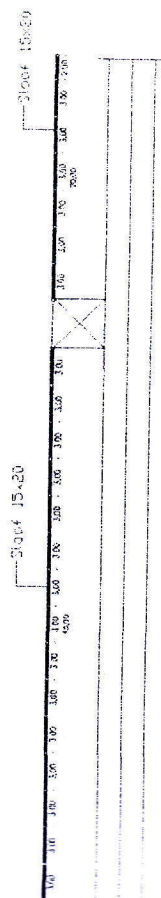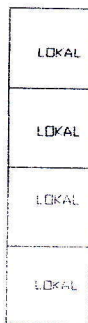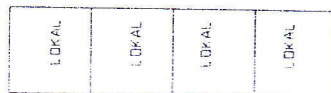

DENAH SLOOF

SKALA 1 : 250

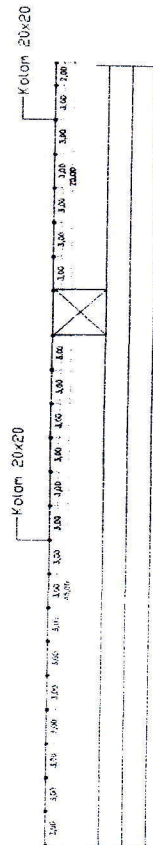

DENAH KOLOM

SKALA 1 : 250

DIPERIKSA :

PENGAWAS LAPANGAN
Dinas Pekerjaan Umum dan Penataan Ruang

[Signature]

IUNDRINO ANGGA PUTRA A.Md
NIP. 19960605 201903 1 001

DISUSUN :
KONTRAKTOR PELAKSANA
CV. ZACKY KARYA

[Signature]

IONIZA EFENDI
DIREKTUR

IONIZA EFENDI
DIREKTUR

PEMERINTAH KABUPATEN PESIR SELATAN
DINAS PENDIDIKAN DAN KEBUDAYAAN
Jalan H. Agus Salim - Pains Telp. (0756) 21602

RENCANA KUZEN

AS BUILT DRAWING

PEMBANGUNAN PAGAR SDN 08 AIR HITAM

LOKASI

KECAMATAN SILAUT KAB. PESIR SELATAN

NO. KONTRAK : 420/ 33 /SPK-APBD/DPK-SARANAN.SD/VI/2019

TANGGAL : 26 Juni 2019


KONTRAKTOR : CV. ZACKY KARYA

PENGAWAS : DINAS PEKERJAAN UMUM DAN PENATAAN RUANG

Mulai : 26 Juni 2019

Selesai : 8 Septembebr 2019


DETAIL PENULANGAN BALOK

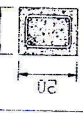Tipe Balok	SLOF 15x20	BALOK 13x15
PEWANGKANG		
TULANGAN UTAMA	4 D 10	4 D 10
BEUGEL / SENGKANG	DB-150	DB-150

DETAIL PENULANGAN KOLOM

Tipe Kolom	KOLOM PAGAR 20x20
PEWANGKANG	
TULANGAN UTAMA	4 D 10
BEUGEL / SENGKANG	DB-50

BESI HOLLOW 40/40 mm
BESI HOLLOW 20/40 mm

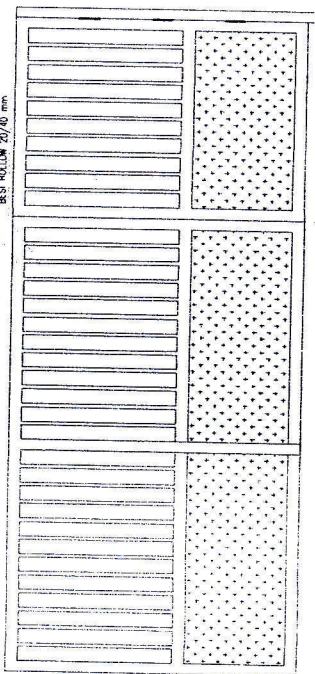

RES PLAN TUBA 4 mm

DETAIL PINTU PAGAR 1 (1 UNIT)

DIPERIKSA :

PENGAWAS LAPANGAN
Dinas Pekerjaan Umum dan Penataan Ruang



NIP . 19960605 201903 1 001

DISUSUN :
KONTRAKTOR PELAKSANA
CV. ZACKY KARYA



IONIZA EFENDI
DIREKTUR

PEMERINTAH KABUPATEN PESISIR SELATAN
DINAS PENDIDIKAN DAN KEBUDAYAAN
Jalan H. Agus Salim - Painan Telp. (0756) 21602

AS BUILT DRAWING

PEMBANGUNAN PAGAR SDN 08 AIR HITAM

NO. KONTRAK : 420/33 /SPK-APBD/DPK-SARANAN.SD/VI/2019

TANGGAL : 26 Juni 2019

KONTRAKTOR : CV. ZACKY KARYA

PENGAWAS : DINAS PEKERJAAN UMUM DAN PENATAAN RUANG


Mulai : 26 Juni 2019

Selesai : 8 Septemabr 2019

POTONGAN

LOKASI

KECAMATAN SILAUT KAB. PESISIR SELATAN

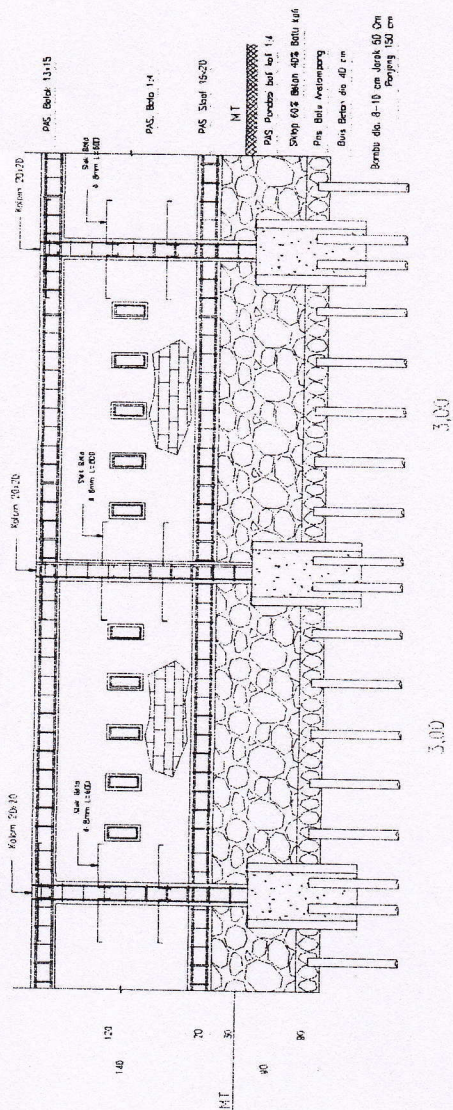

POTONGAN PAGAR

SKALA 1 : 50

DIPERIKSA :

PENGAWAS LAPANGAN

Dinas Pekerjaan Umum dan Penataan Ruang

IUNDRINO ANGGA PUTRA A.Md

NIP. 19960605 201903 1 001

DISUSUN :

KONTRAKTOR PELAKSANA

CV. ZACKY KARYA

IONIZA EFFENDI

DIREKTUR